


DA 04 Plan de repérage I DD DS RA v4 - 20240129 Modif RE et DEV



Centre Hospitalier Universitaire de Liège
Département de l'Exploitation Technique
Domaine Universitaire du Sart Tilman B 35
4000 LIEGE 1
Tél. 04/366.71.00 Fax: 04/366.71.14
www.chuliege.be

Situation existante

ETAT : Avant-Projet <input type="checkbox"/> Projet <input type="checkbox"/> Exécution <input type="checkbox"/> As-built <input checked="" type="checkbox"/>	N° DOSSIER :	PROJET : Liste des installations et activités
	SITE : NDB	LOCALISATION : Ext
	ECHELLE : 1/1500	DATE : 29/01/2024
		ETAGE :
IND. A B C D E	DESSINE PAR : Mathilde S.	
F G H I J K L	FICHER : NDB_Site_PE.dwg	

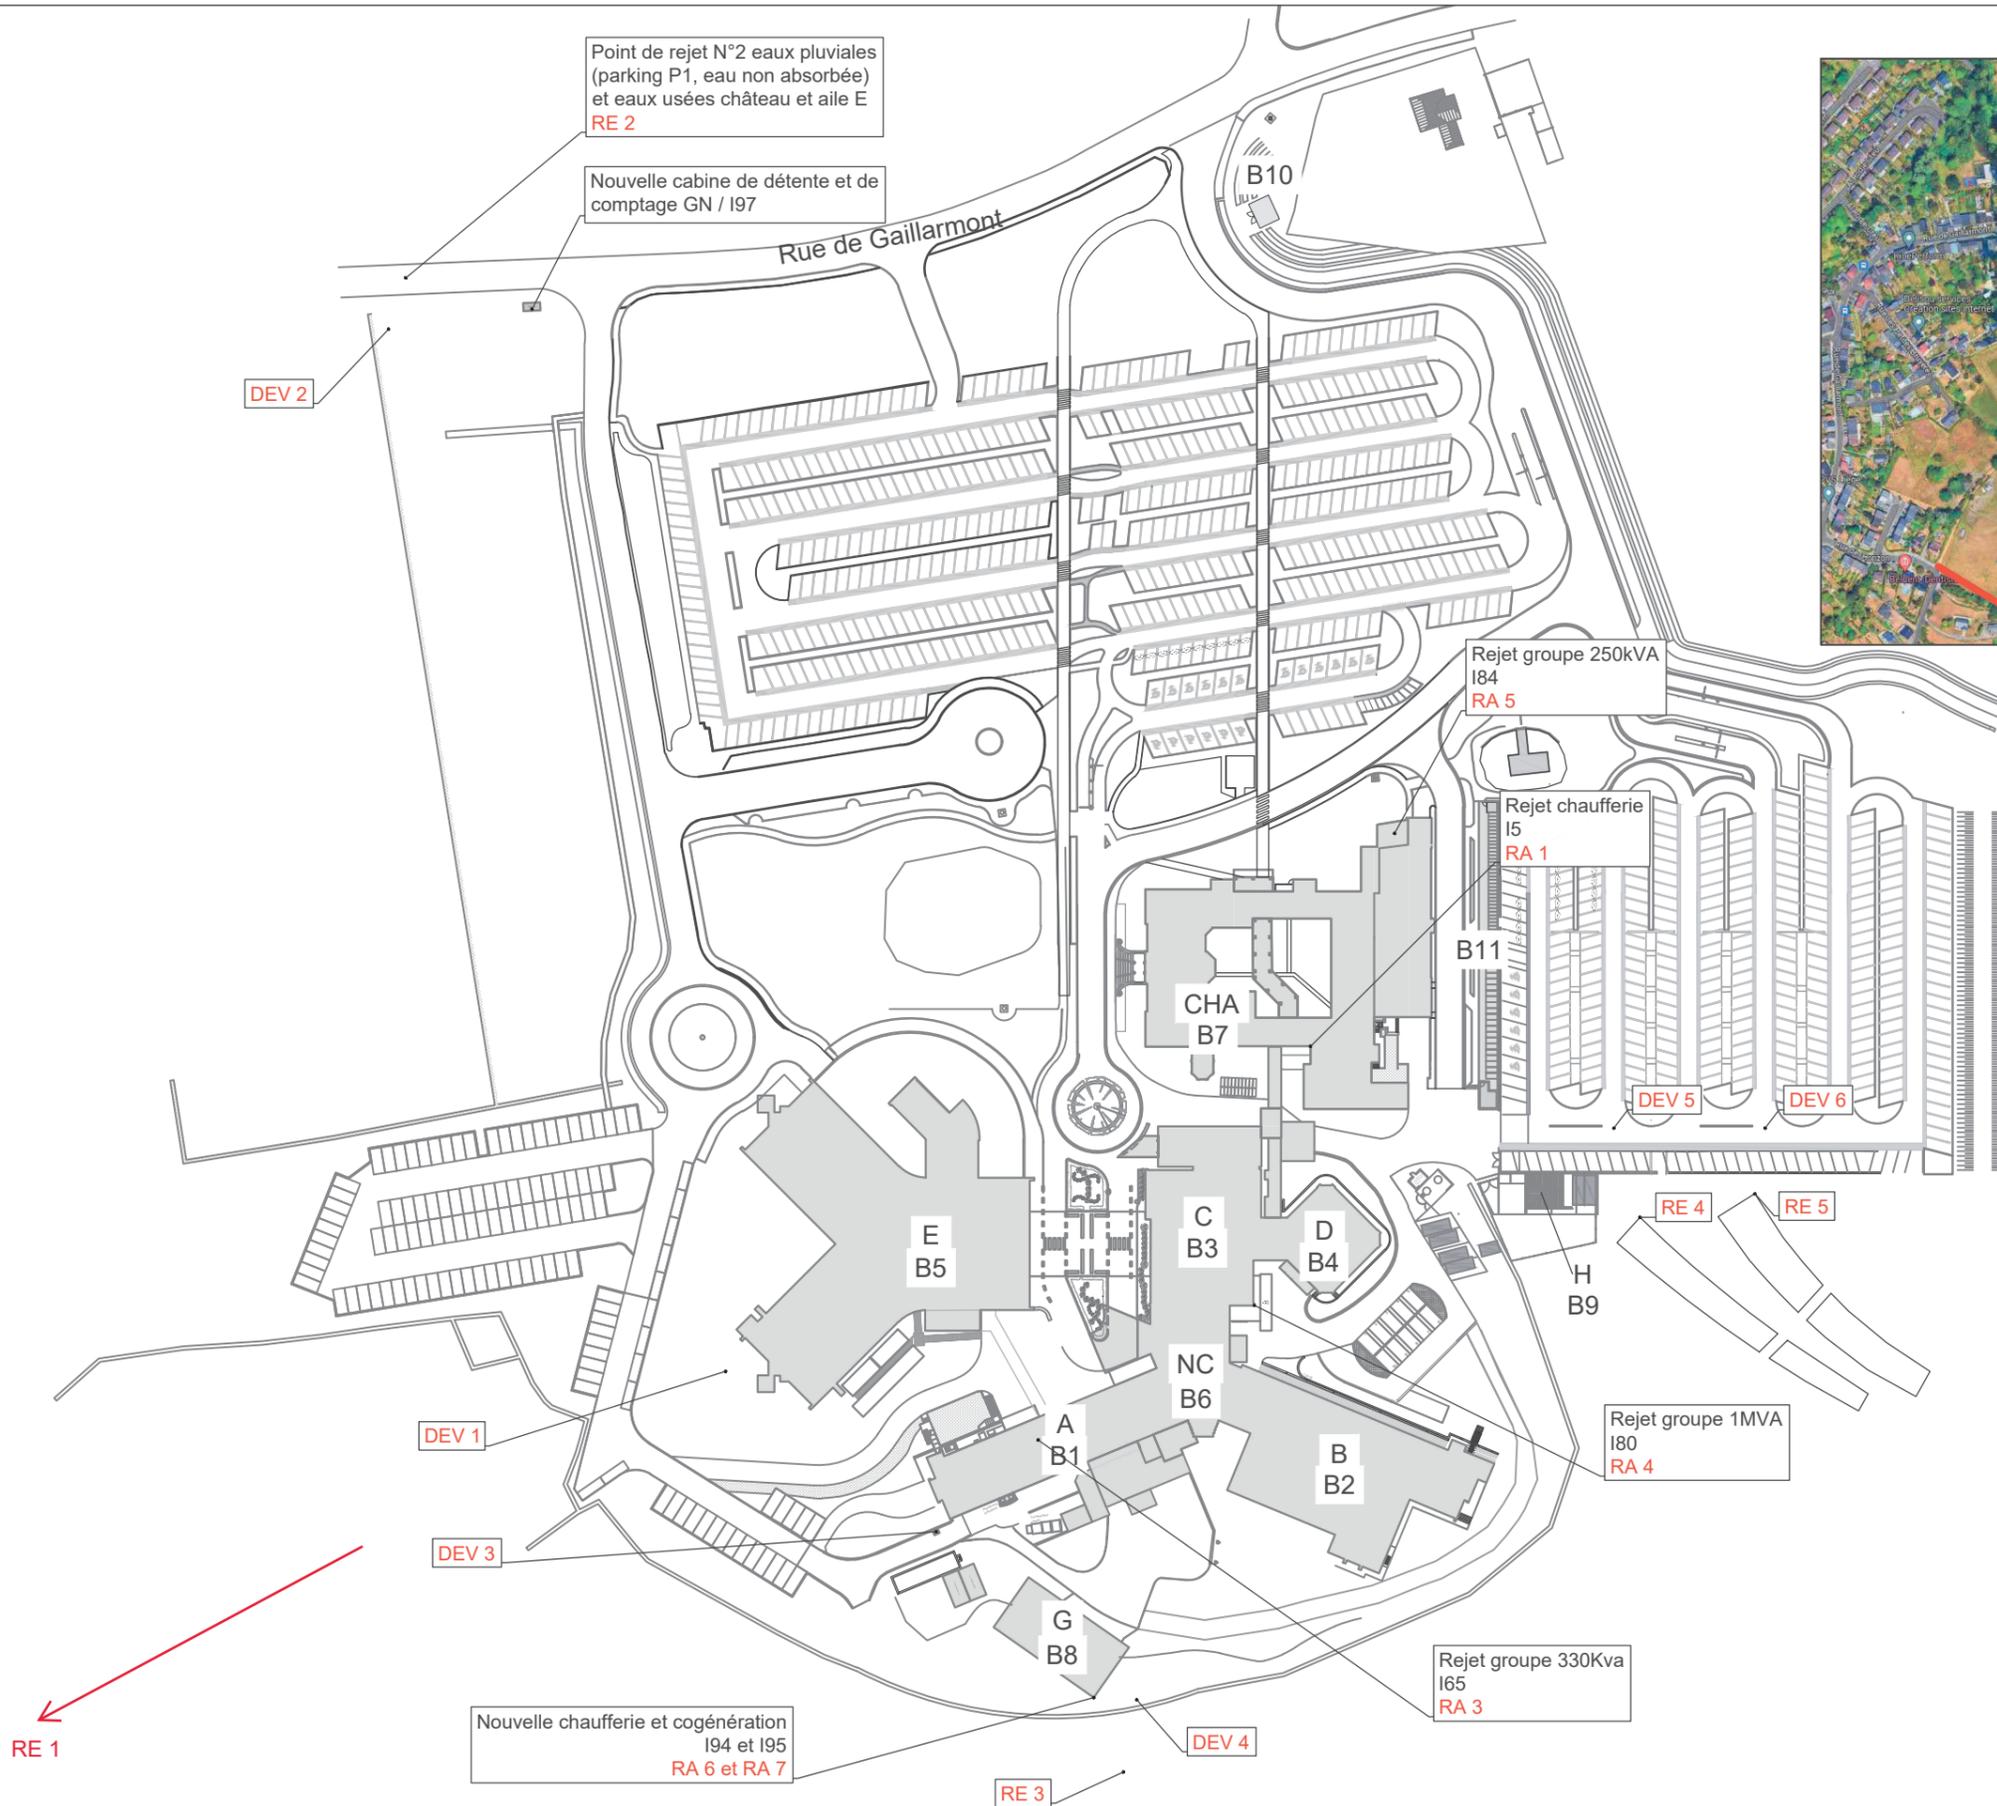

Point de rejet des eaux usées (pluviales ou non) N°1
 Mesurage et analyse réalisées en janvier 2019 (CEBEDEAU)
RE 1

RE 1



Centre Hospitalier Universitaire de Liège
 Département de l'Exploitation Technique
 Domaine Universitaire du Sart Tilman B 35
 4000 LIEGE 1
 Tél. 04/366.71.00 Fax: 04/366.71.14
 www.chuliege.be

Situation projetée

ETAT : Avant-Projet <input type="checkbox"/> Projet <input type="checkbox"/> Exécution <input type="checkbox"/> As-built <input checked="" type="checkbox"/>	N° DOSSIER :	PROJET : Liste des installations et activités
	SITE : NDB	LOCALISATION : Ext
	ECHELLE : 1/1500	DATE : 29/01/2024
		ETAGE :
IND. A B C D E	DESSINE PAR : Mathilde S.	
F G H I J K L	FICHER : NDB_Site_PE.dwg	