



Centre Hospitalier Universitaire de Liège
 Département de l'Exploitation Technique
 Domaine Universitaire du Sart Tilman B 35
 4000 LIEGE 1
 Tél. 04/366.71.00 Fax: 04/366.71.14
 www.chuliege.be

Situation existante

ETAT :	N° DOSSIER :	PROJET :
Avant-Projet <input type="checkbox"/>		Liste des installations et activités
Projet <input type="checkbox"/>	SITE : NDB	LOCALISATION : Ext
Exécution <input type="checkbox"/>	ECHELLE : 1/1500	DATE : 29/01/2024
As-built <input checked="" type="checkbox"/>		ETAGE :
IND. A B C D E	DESSINE PAR : Mathilde S.	
F G H I J K L	FICHER : NDB_Site_PE.dwg	

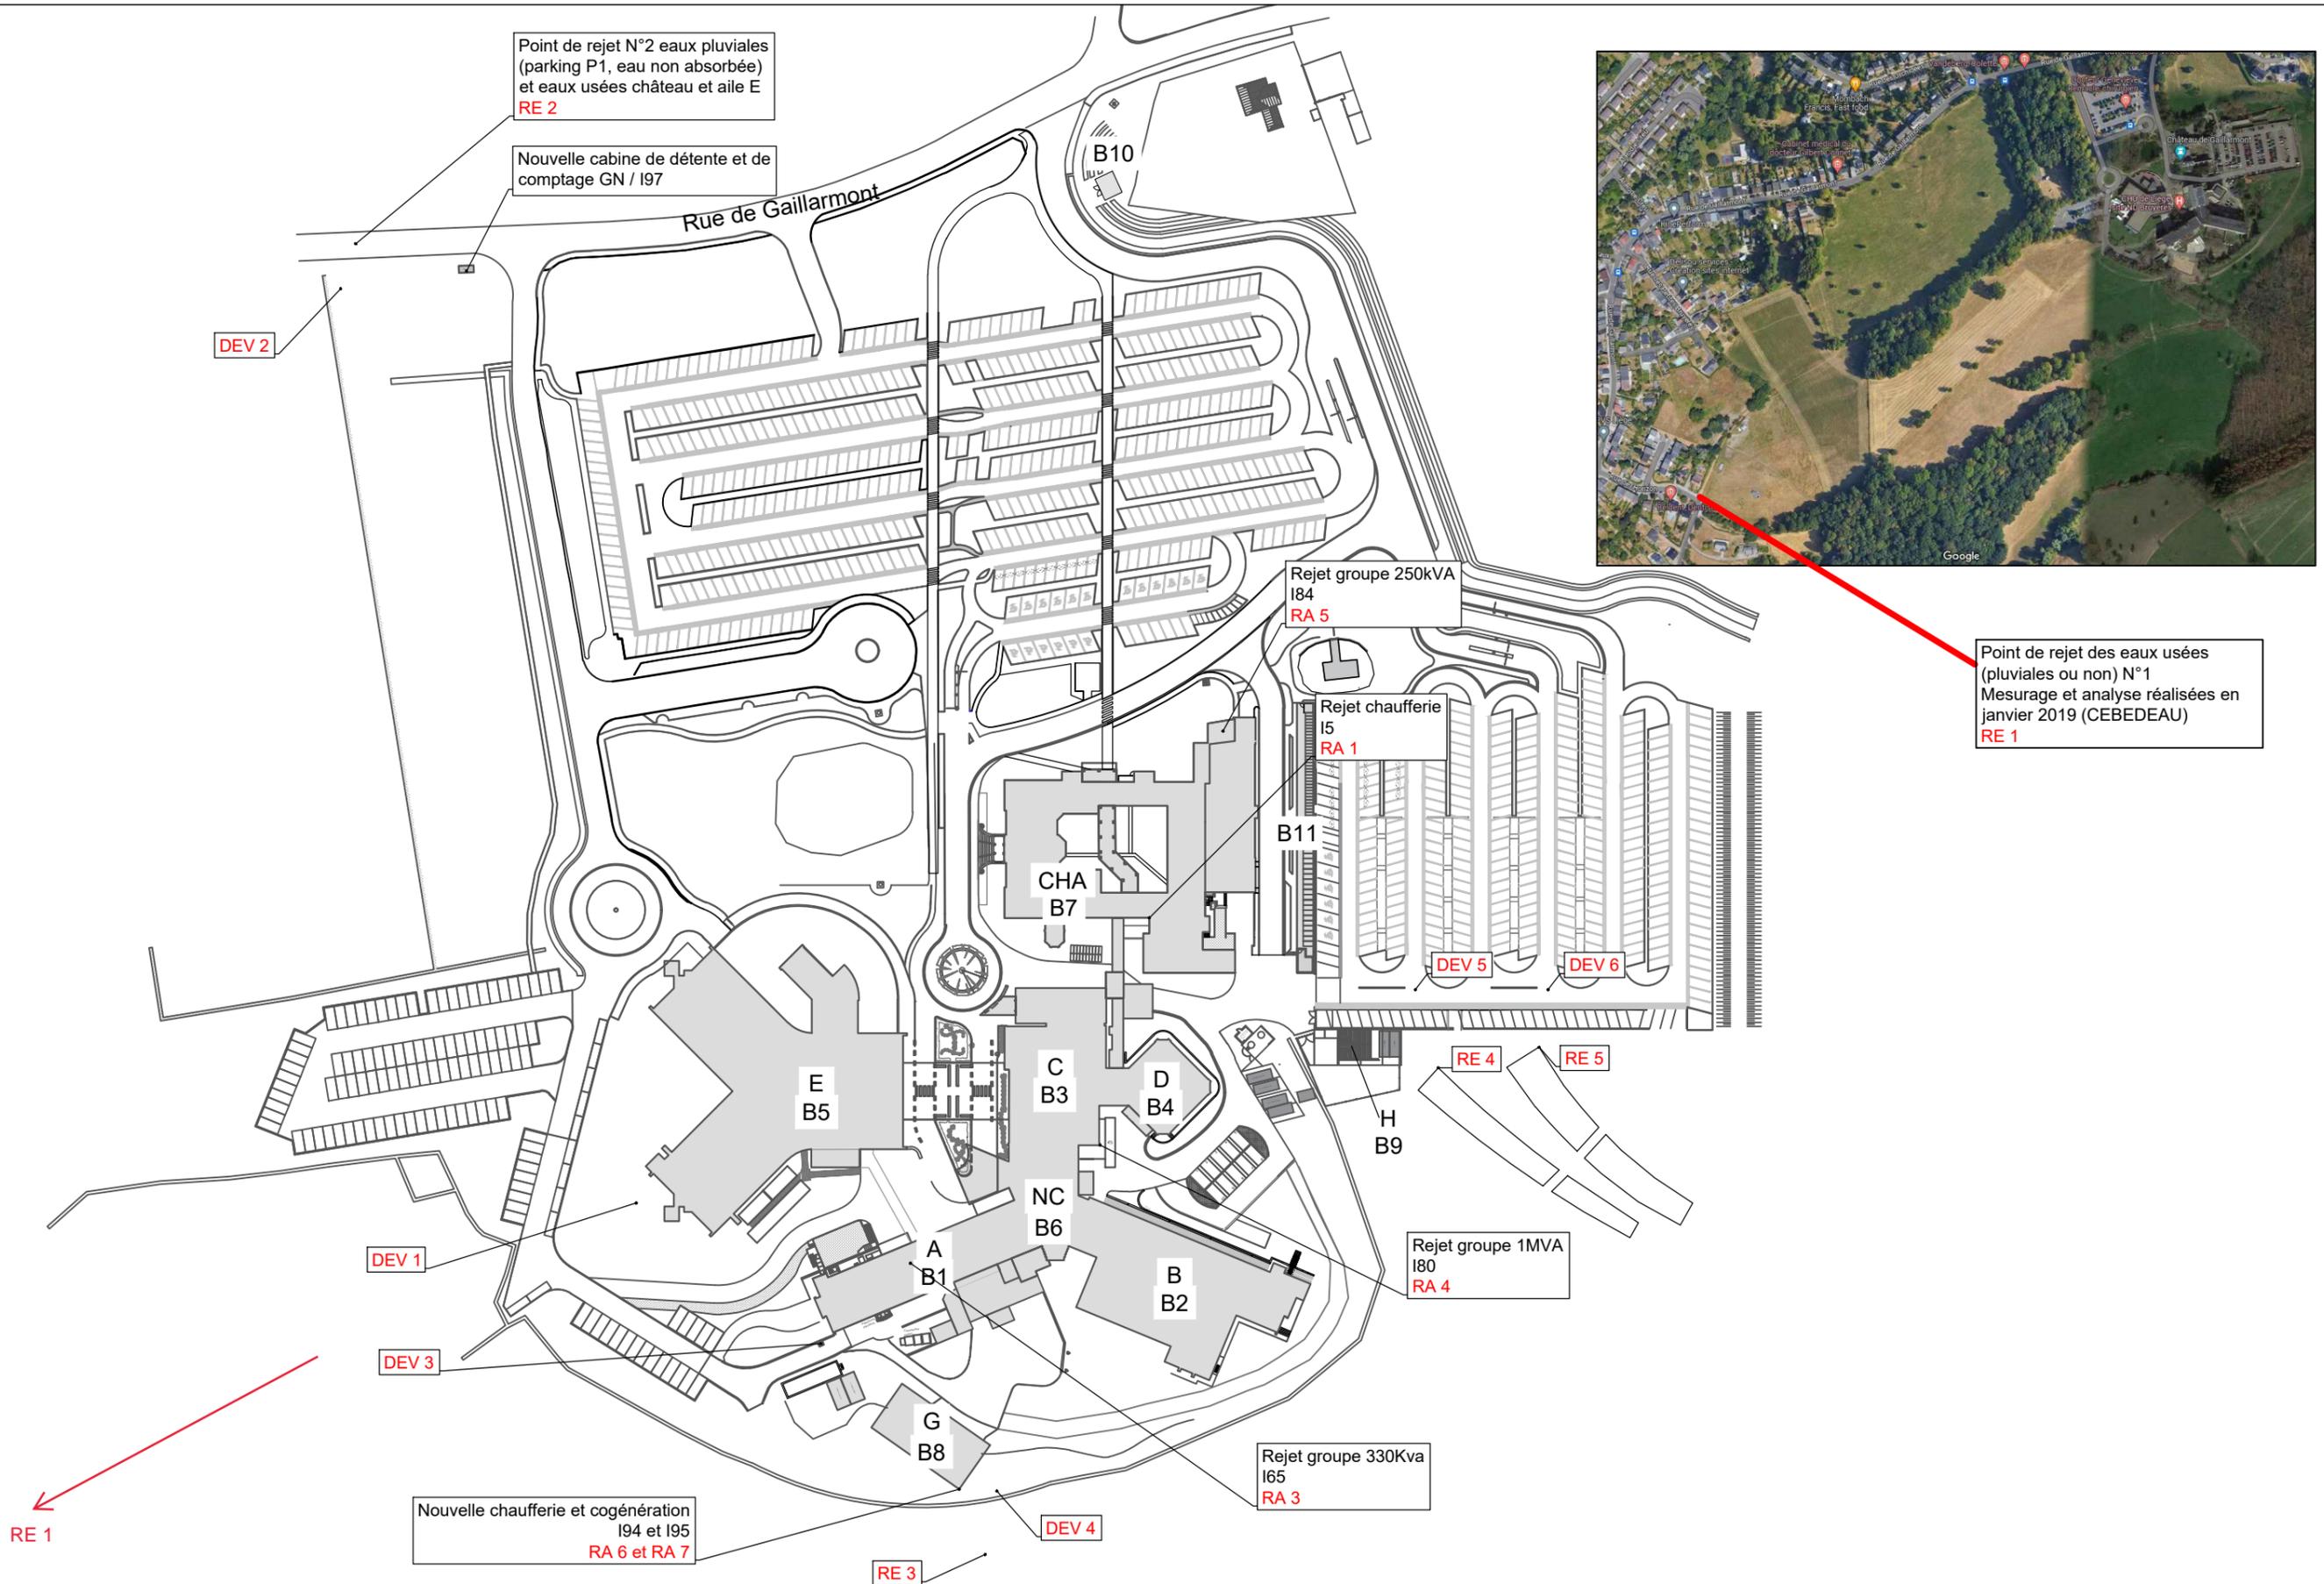


Point de rejet des eaux usées
(pluviales ou non) N°1
Mesurage et analyse réalisées en
janvier 2019 (CEBEDEAU)
RE 1


Centre Hospitalier Universitaire de Liège
 Département de l'Exploitation Technique
 Domaine Universitaire du Sart Tilman B 35
 4000 LIEGE 1
 Tél. 04/366.71.00 Fax: 04/366.71.14
 www.chuliege.be


Situation projetée

ETAT : Avant-Projet <input type="checkbox"/> Projet <input type="checkbox"/> Exécution <input type="checkbox"/> As-built <input checked="" type="checkbox"/>	N° DOSSIER :	PROJET : Liste des installations et activités
	SITE : NDB	LOCALISATION : Ext
	ECHELLE : 1/1500	DATE : 29/01/2024
		ETAGE :
IND. A B C D E	DESSINE PAR : Mathilde S.	
F G H I J K L	FICHER : NDB_Site_PE.dwg	

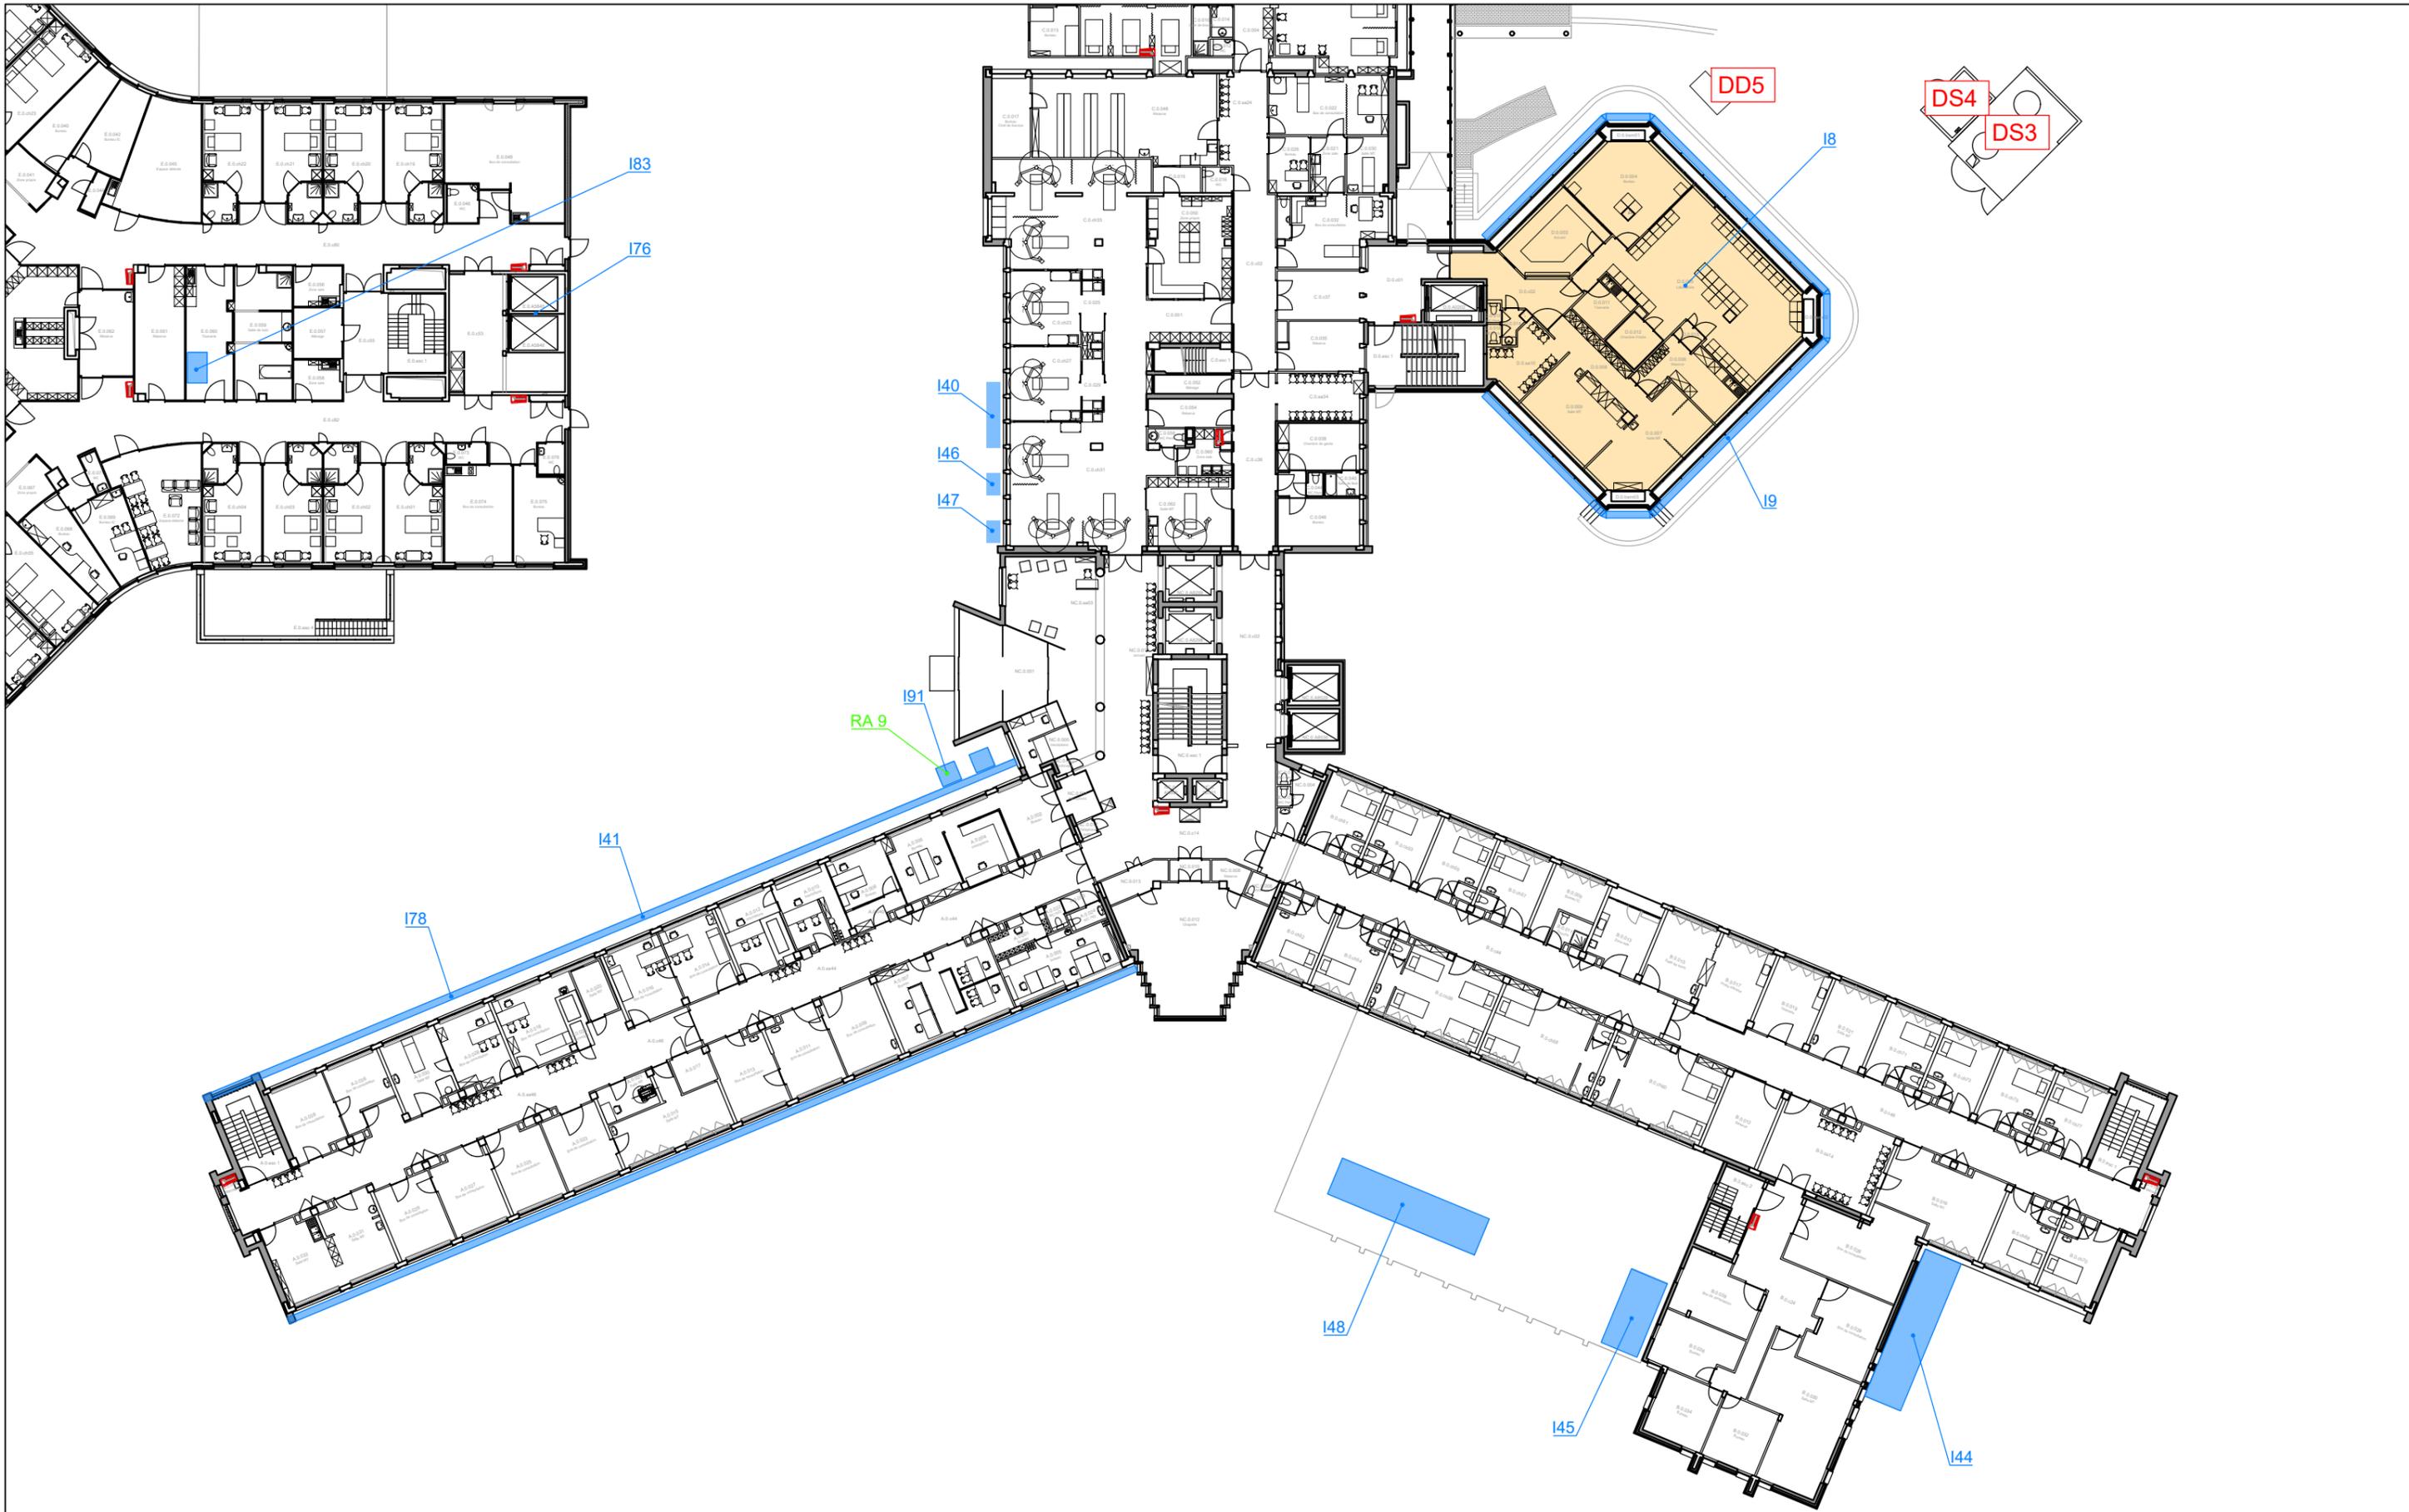


Centre Hospitalier Universitaire de Liège
 Département de l'Exploitation Technique
 Domaine Universitaire du Sart Tilman B 35
 4000 LIEGE 1
 Tél. 04/366.71.00 Fax: 04/366.71.14
 www.chuliege.be

ETAT :		N° DOSSIER :	PROJET : Liste des Installations et Activités			
Avant-Projet	<input type="checkbox"/>	SITE : NDB	LOCALISATION :			
Projet	<input type="checkbox"/>	ECHELLE : 1/350	DATE : 04/09/2023	ETAGE : 00		
Exécution	<input type="checkbox"/>	DESSINE PAR :				
As-built	<input checked="" type="checkbox"/>	FICHER : NDB_NIV00_ARCH.dwg				
IND.	A	B	C	D	E	
F	G	H	I	J	K	L

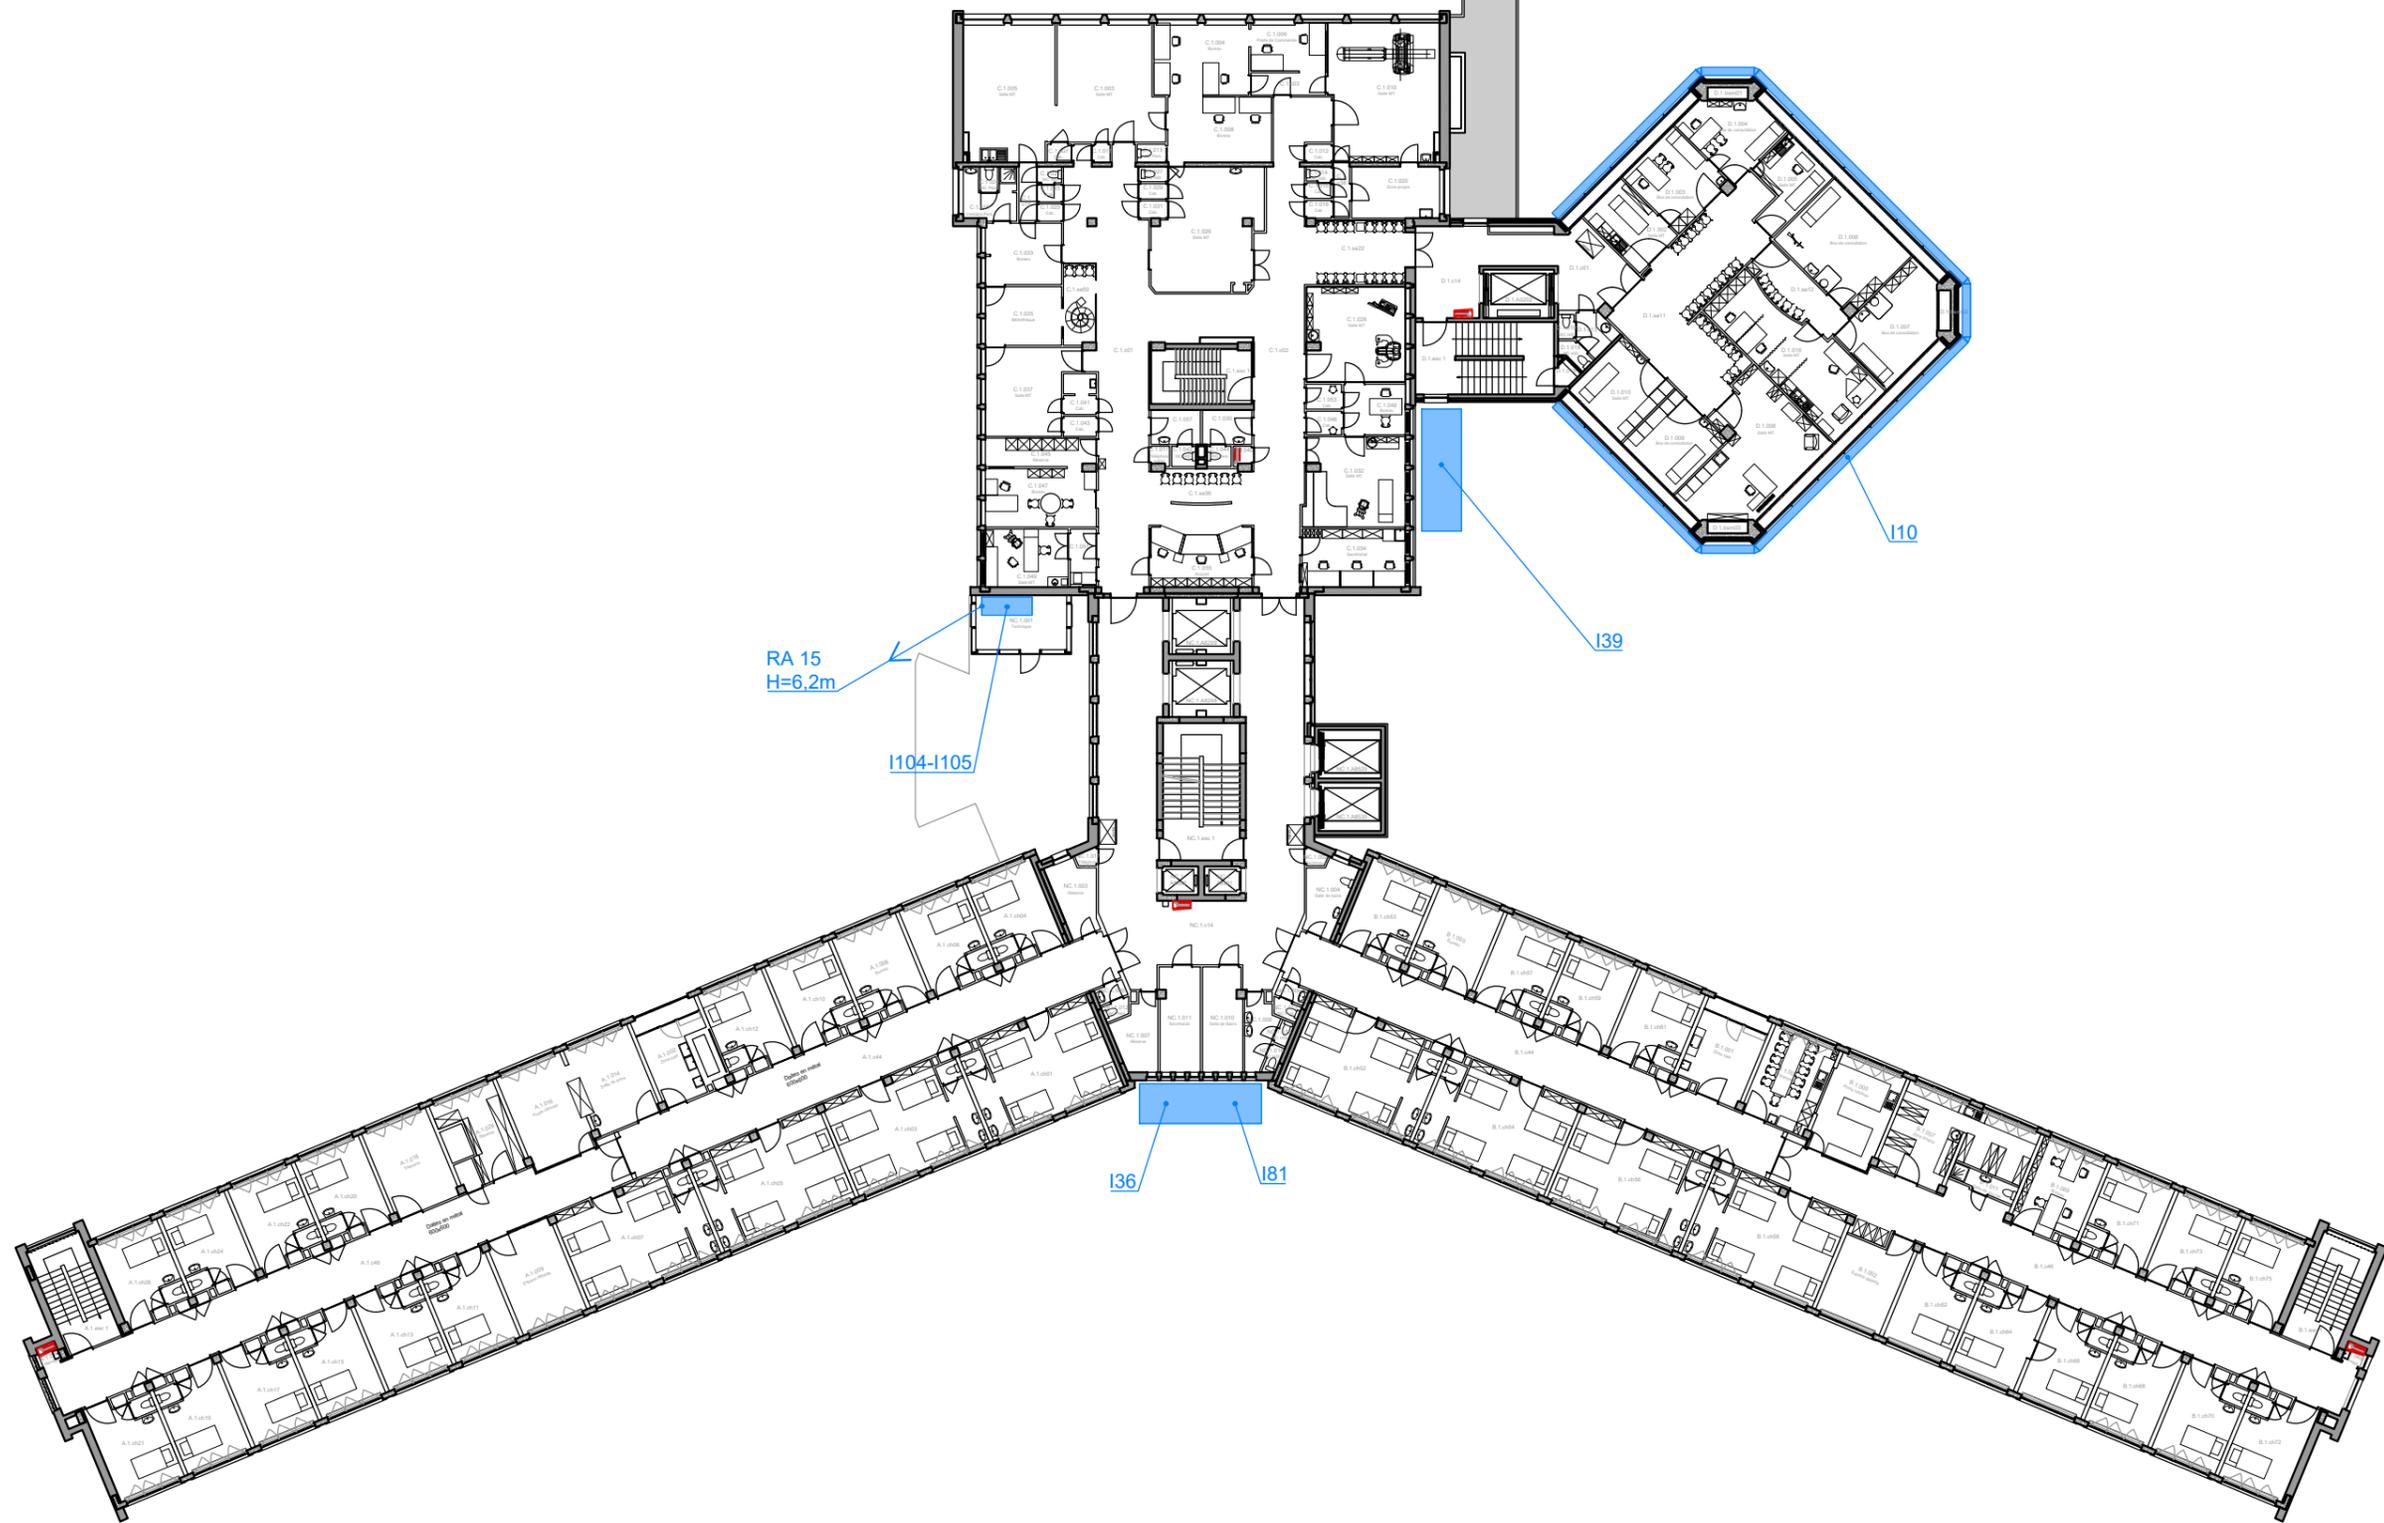


Centre Hospitalier Universitaire de Liège
 Département de l'Exploitation Technique
 Domaine Universitaire du Sart Tilman B 35
 4000 LIEGE 1
 Tél. 04/366.71.00 Fax: 04/366.71.14
 www.chuliege.be

ETAT :		N° DOSSIER :	PROJET : Liste des Installations et Activités			
Avant-Projet	<input type="checkbox"/>	SITE : NDB	LOCALISATION :			
Projet	<input type="checkbox"/>	ECHELLE : 1/350	DATE : 20/07/2023	ETAGE : +1		
Exécution	<input type="checkbox"/>	DESSINE PAR :				
As-built	<input checked="" type="checkbox"/>	FICHIER : NDB_NIV+1_ARCH.dwg				
IND.	A	B	C	D	E	
F	G	H	I	J	K	L

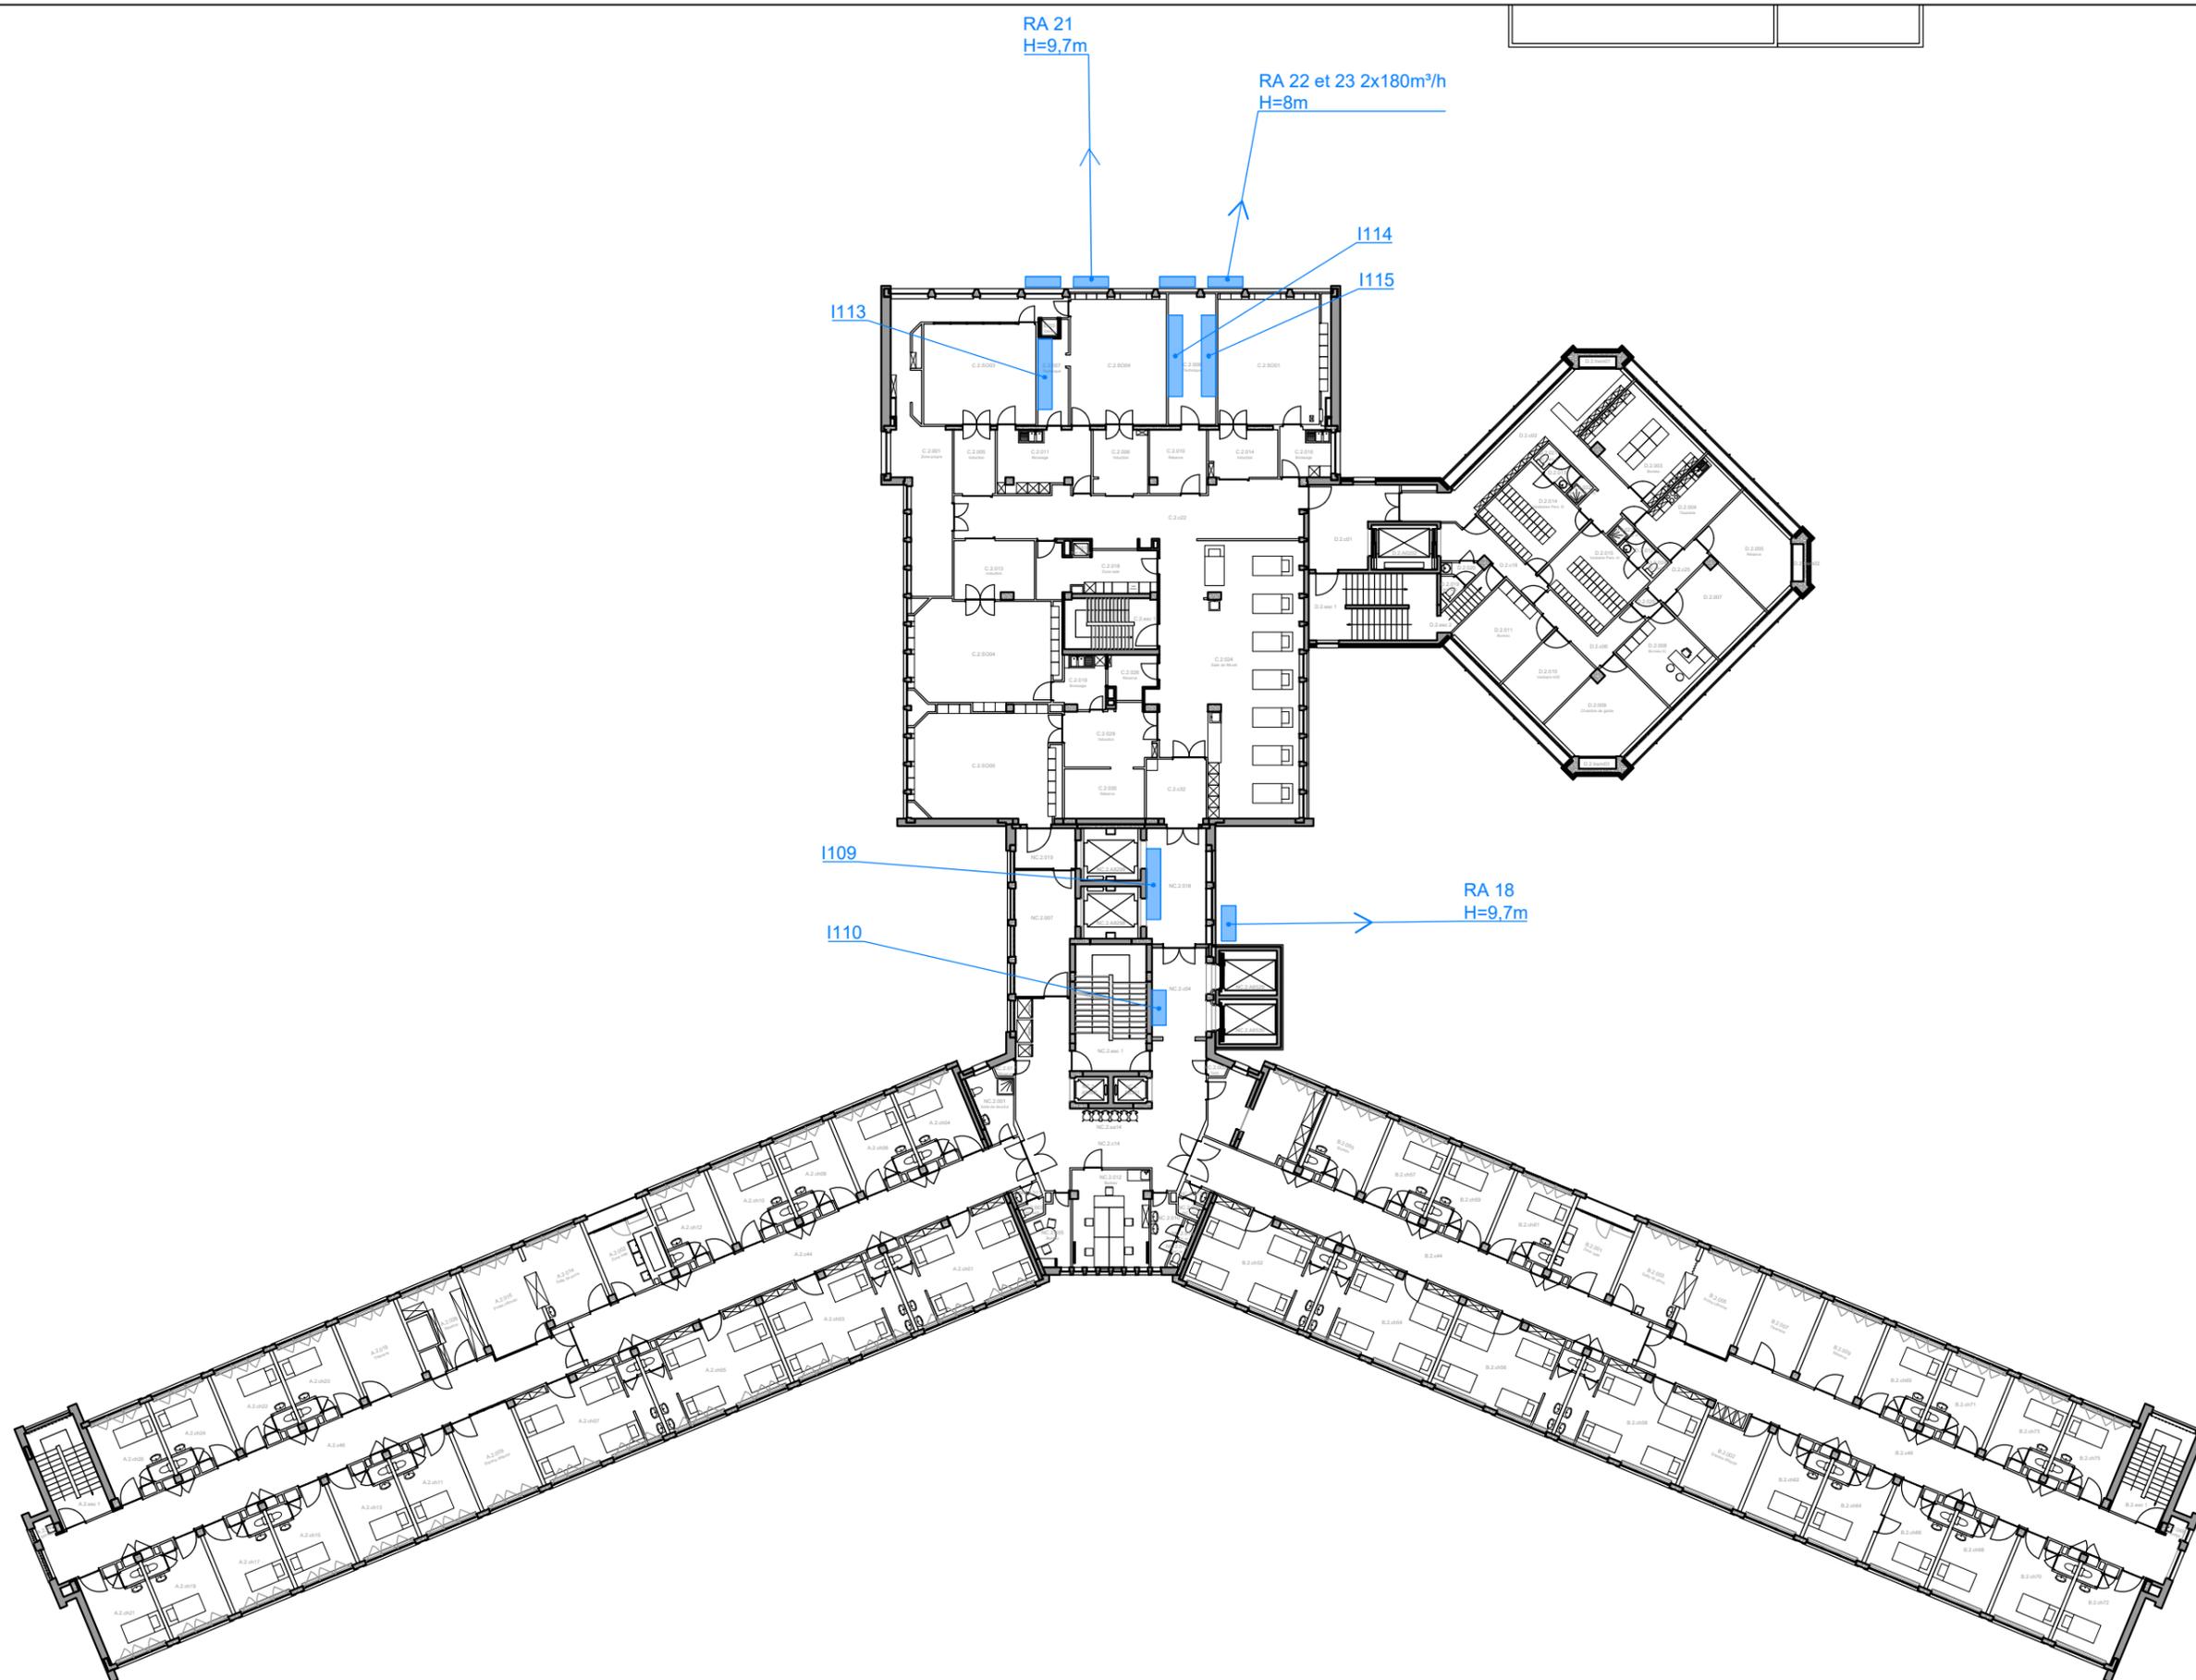

Centre Hospitalier Universitaire de Liège
 Département de l'Exploitation Technique
 Domaine Universitaire du Sart Tilman B 35
 4000 LIEGE 1
 Tél. 04/366.71.00 Fax: 04/366.71.14
 www.chuliege.be

ETAT :		N° DOSSIER :	PROJET : Liste des Installations et Activités			
Avant-Projet	<input type="checkbox"/>	SITE : NDB	LOCALISATION :			
Projet	<input type="checkbox"/>	ECHELLE : 1/350	DATE : 20/07/2023	ETAGE : +2		
Exécution	<input type="checkbox"/>	DESSINE PAR :				
As-built	<input checked="" type="checkbox"/>	FICHER : NDB_NIV+2_ARCH.dwg				
IND.	A	B	C	D	E	
F	G	H	I	J	K	L

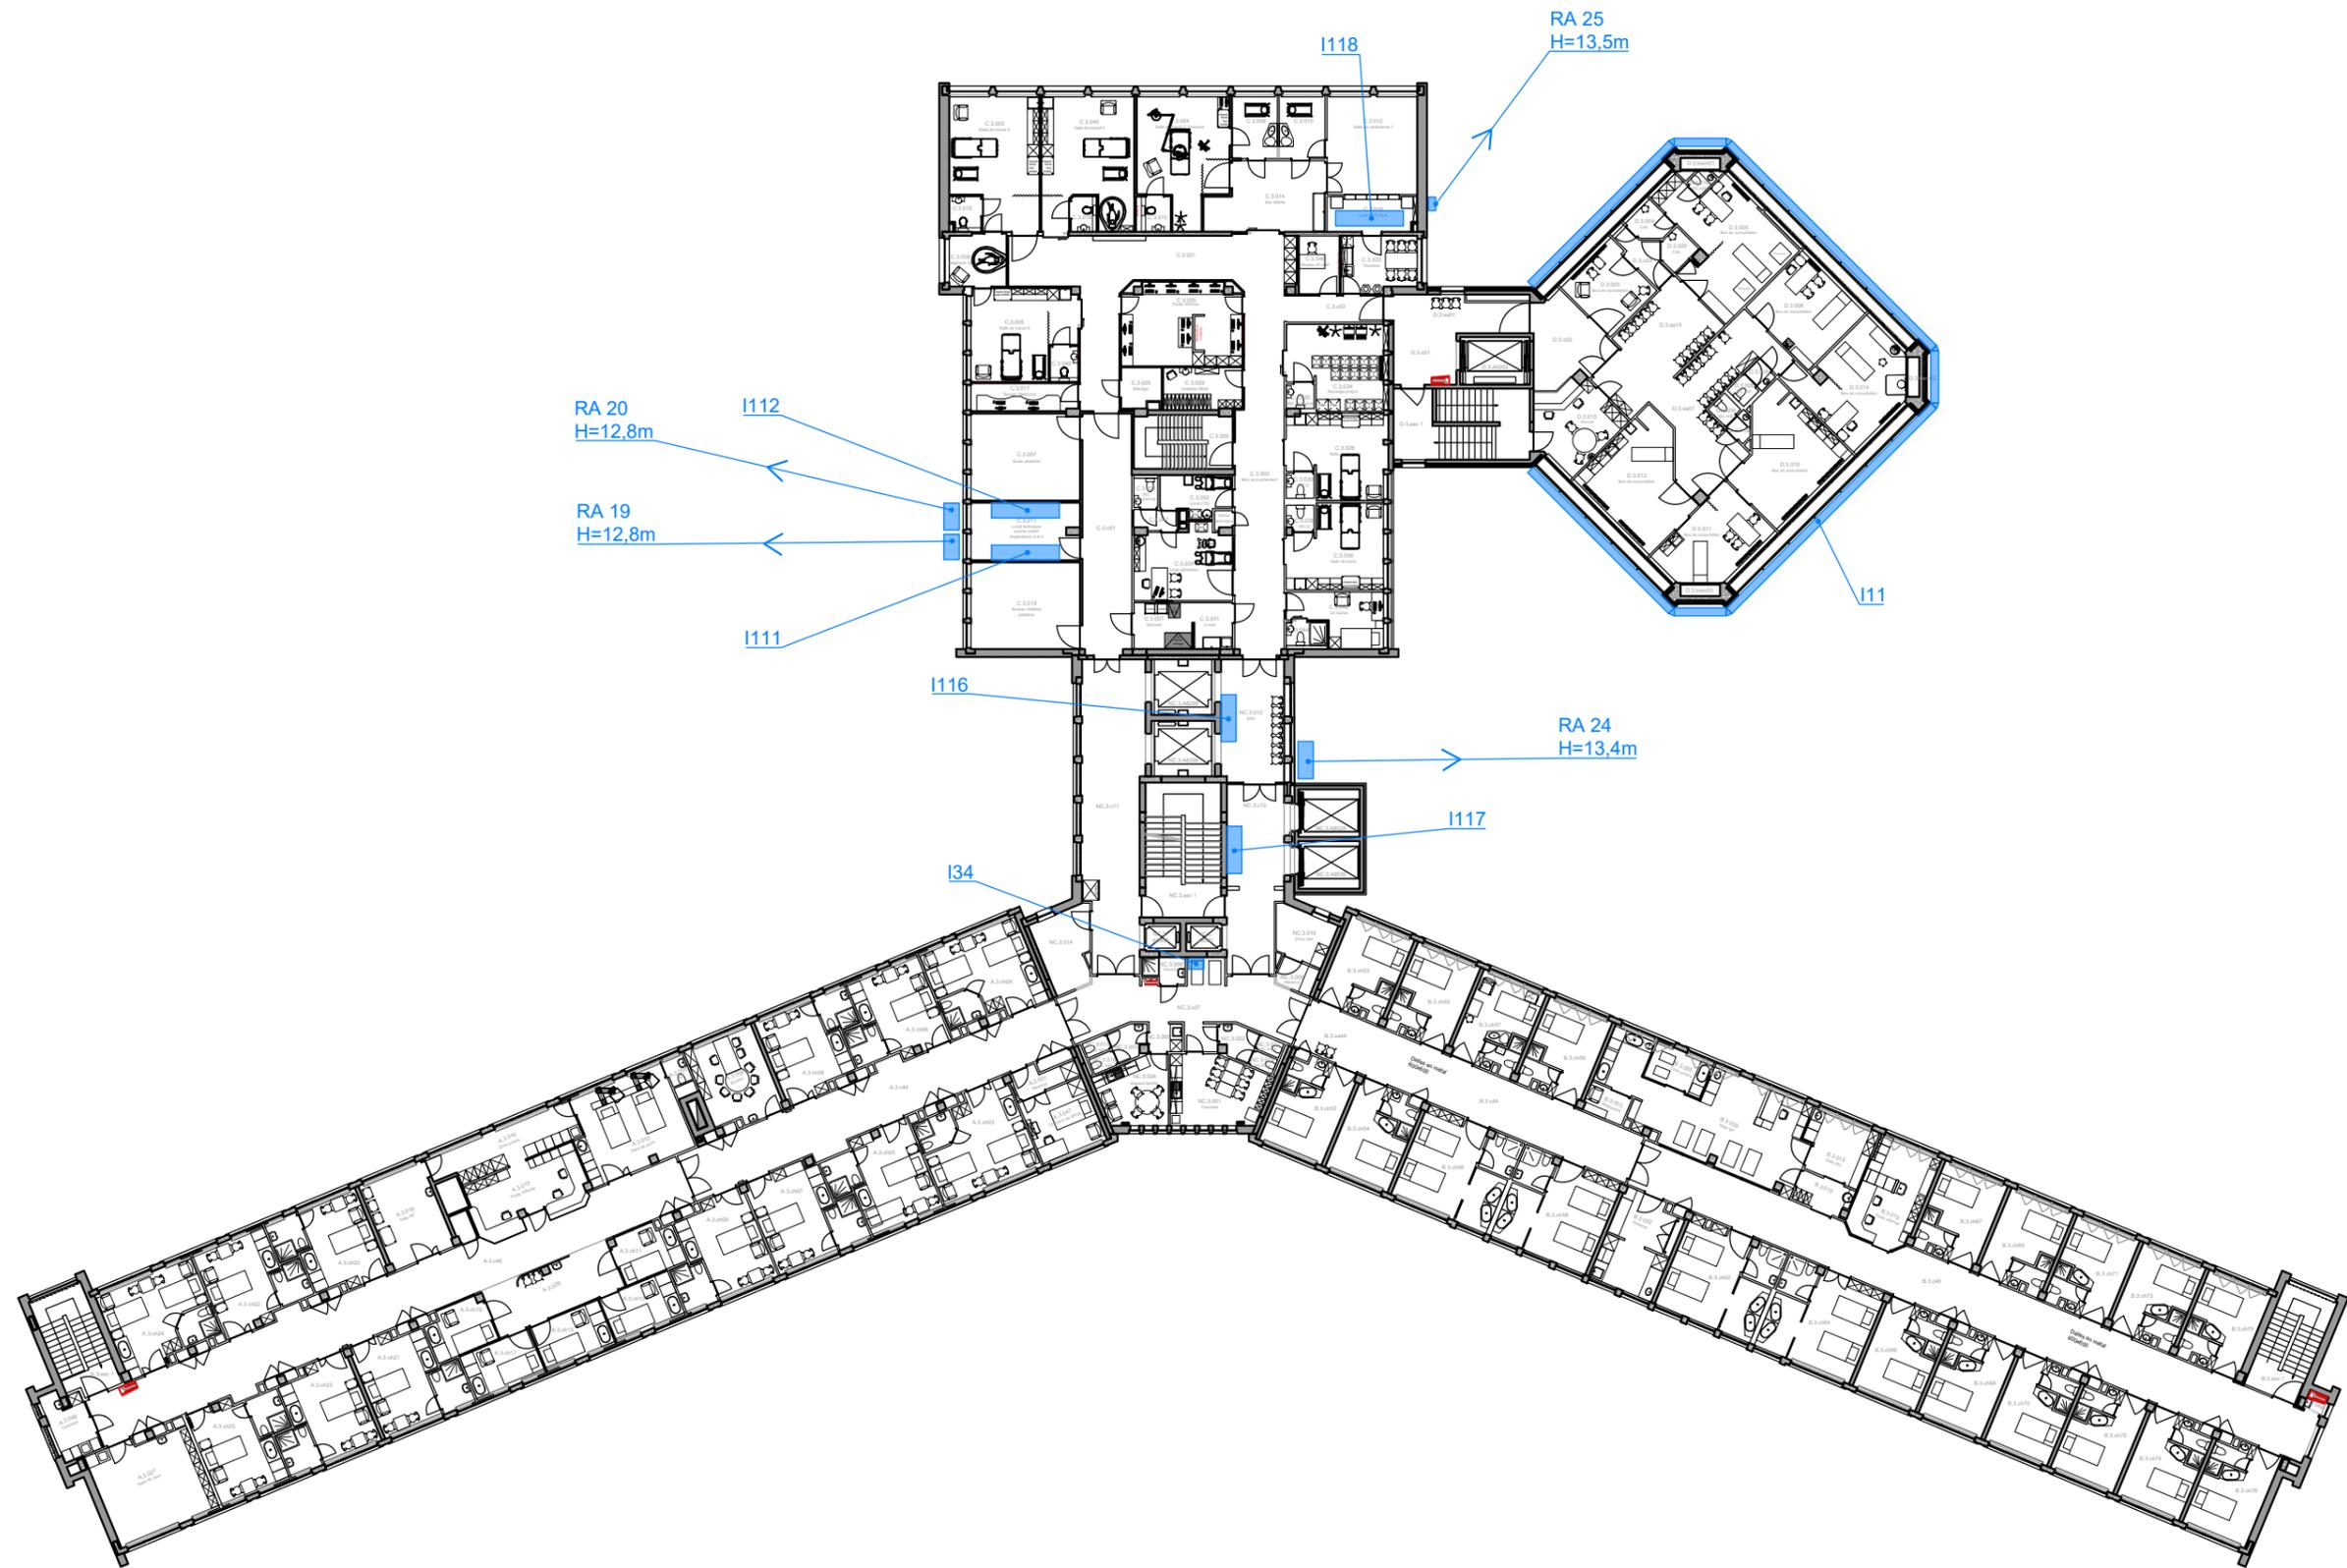

Centre Hospitalier Universitaire de Liège
 Département de l'Exploitation Technique
 Domaine Universitaire du Sart Tilman B 35
 4000 LIEGE 1
 Tél. 04/366.71.00 Fax: 04/366.71.14
 www.chuliege.be

ETAT :
 Avant-Projet
 Projet
 Exécution
 As-built

N° DOSSIER :	PROJET : Liste des Installations et Activités	
SITE : NDB	LOCALISATION : /	
ECHELLE : 1/350	DATE : 20/07/2023	ETAGE : +3

IND.	A	B	C	D	E
F	G	H	I	J	K
L					

DESSINE PAR :
 FICHER : NDB_NIV+3_ARCH.dwg



Centre Hospitalier Universitaire de Liège
 Département de l'Exploitation Technique
 Domaine Universitaire du Sart Tilman B 35
 4000 LIEGE 1
 Tél. 04/366.71.00 Fax: 04/366.71.14
 www.chuliege.be

ETAT :
 Avant-Projet
 Projet
 Exécution
 As-built

N° DOSSIER :
 PROJET : Liste des Installations et Activités

SITE : NDB LOCALISATION :

ECHELLE : 1/350 DATE : 20/07/2023 ETAGE : +4


IND. A B C D E

DESSINE PAR :

F G H I J K L


FICHER : NDB_NIV+4_ARCH.dwg

En toiture du B3 (C.5) se trouve :
 - I29
 - I27
 - RA 16

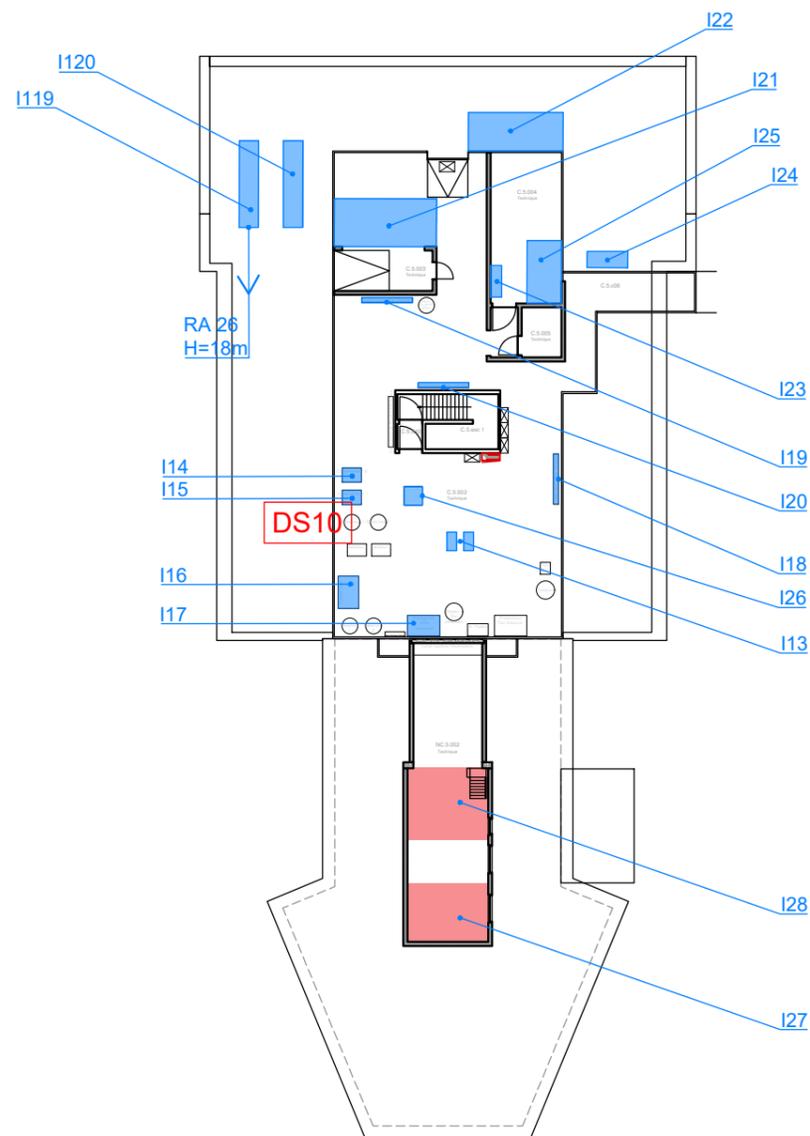

Centre Hospitalier Universitaire de Liège
 Département de l'Exploitation Technique
 Domaine Universitaire du Sart Tilman B 35
 4000 LIEGE 1
 Tél. 04/366.71.00 Fax: 04/366.71.14
 www.chuliege.be


ETAT :	<input type="checkbox"/>	N° DOSSIER :	PROJET :	
Avant-Projet	<input type="checkbox"/>	SITE : NDB	Liste des Installations et Activités	
Projet	<input type="checkbox"/>	ECHELLE : 1/350	DATE : 20/07/2023	ETAGE : +5
Exécution	<input type="checkbox"/>	DESSINE PAR :		
As-built	<input checked="" type="checkbox"/>	FICHIER : NDB_NIV+5_ARCH.dwg		
IND.	A	B	C	D
F	G	H	I	J
	K	L		

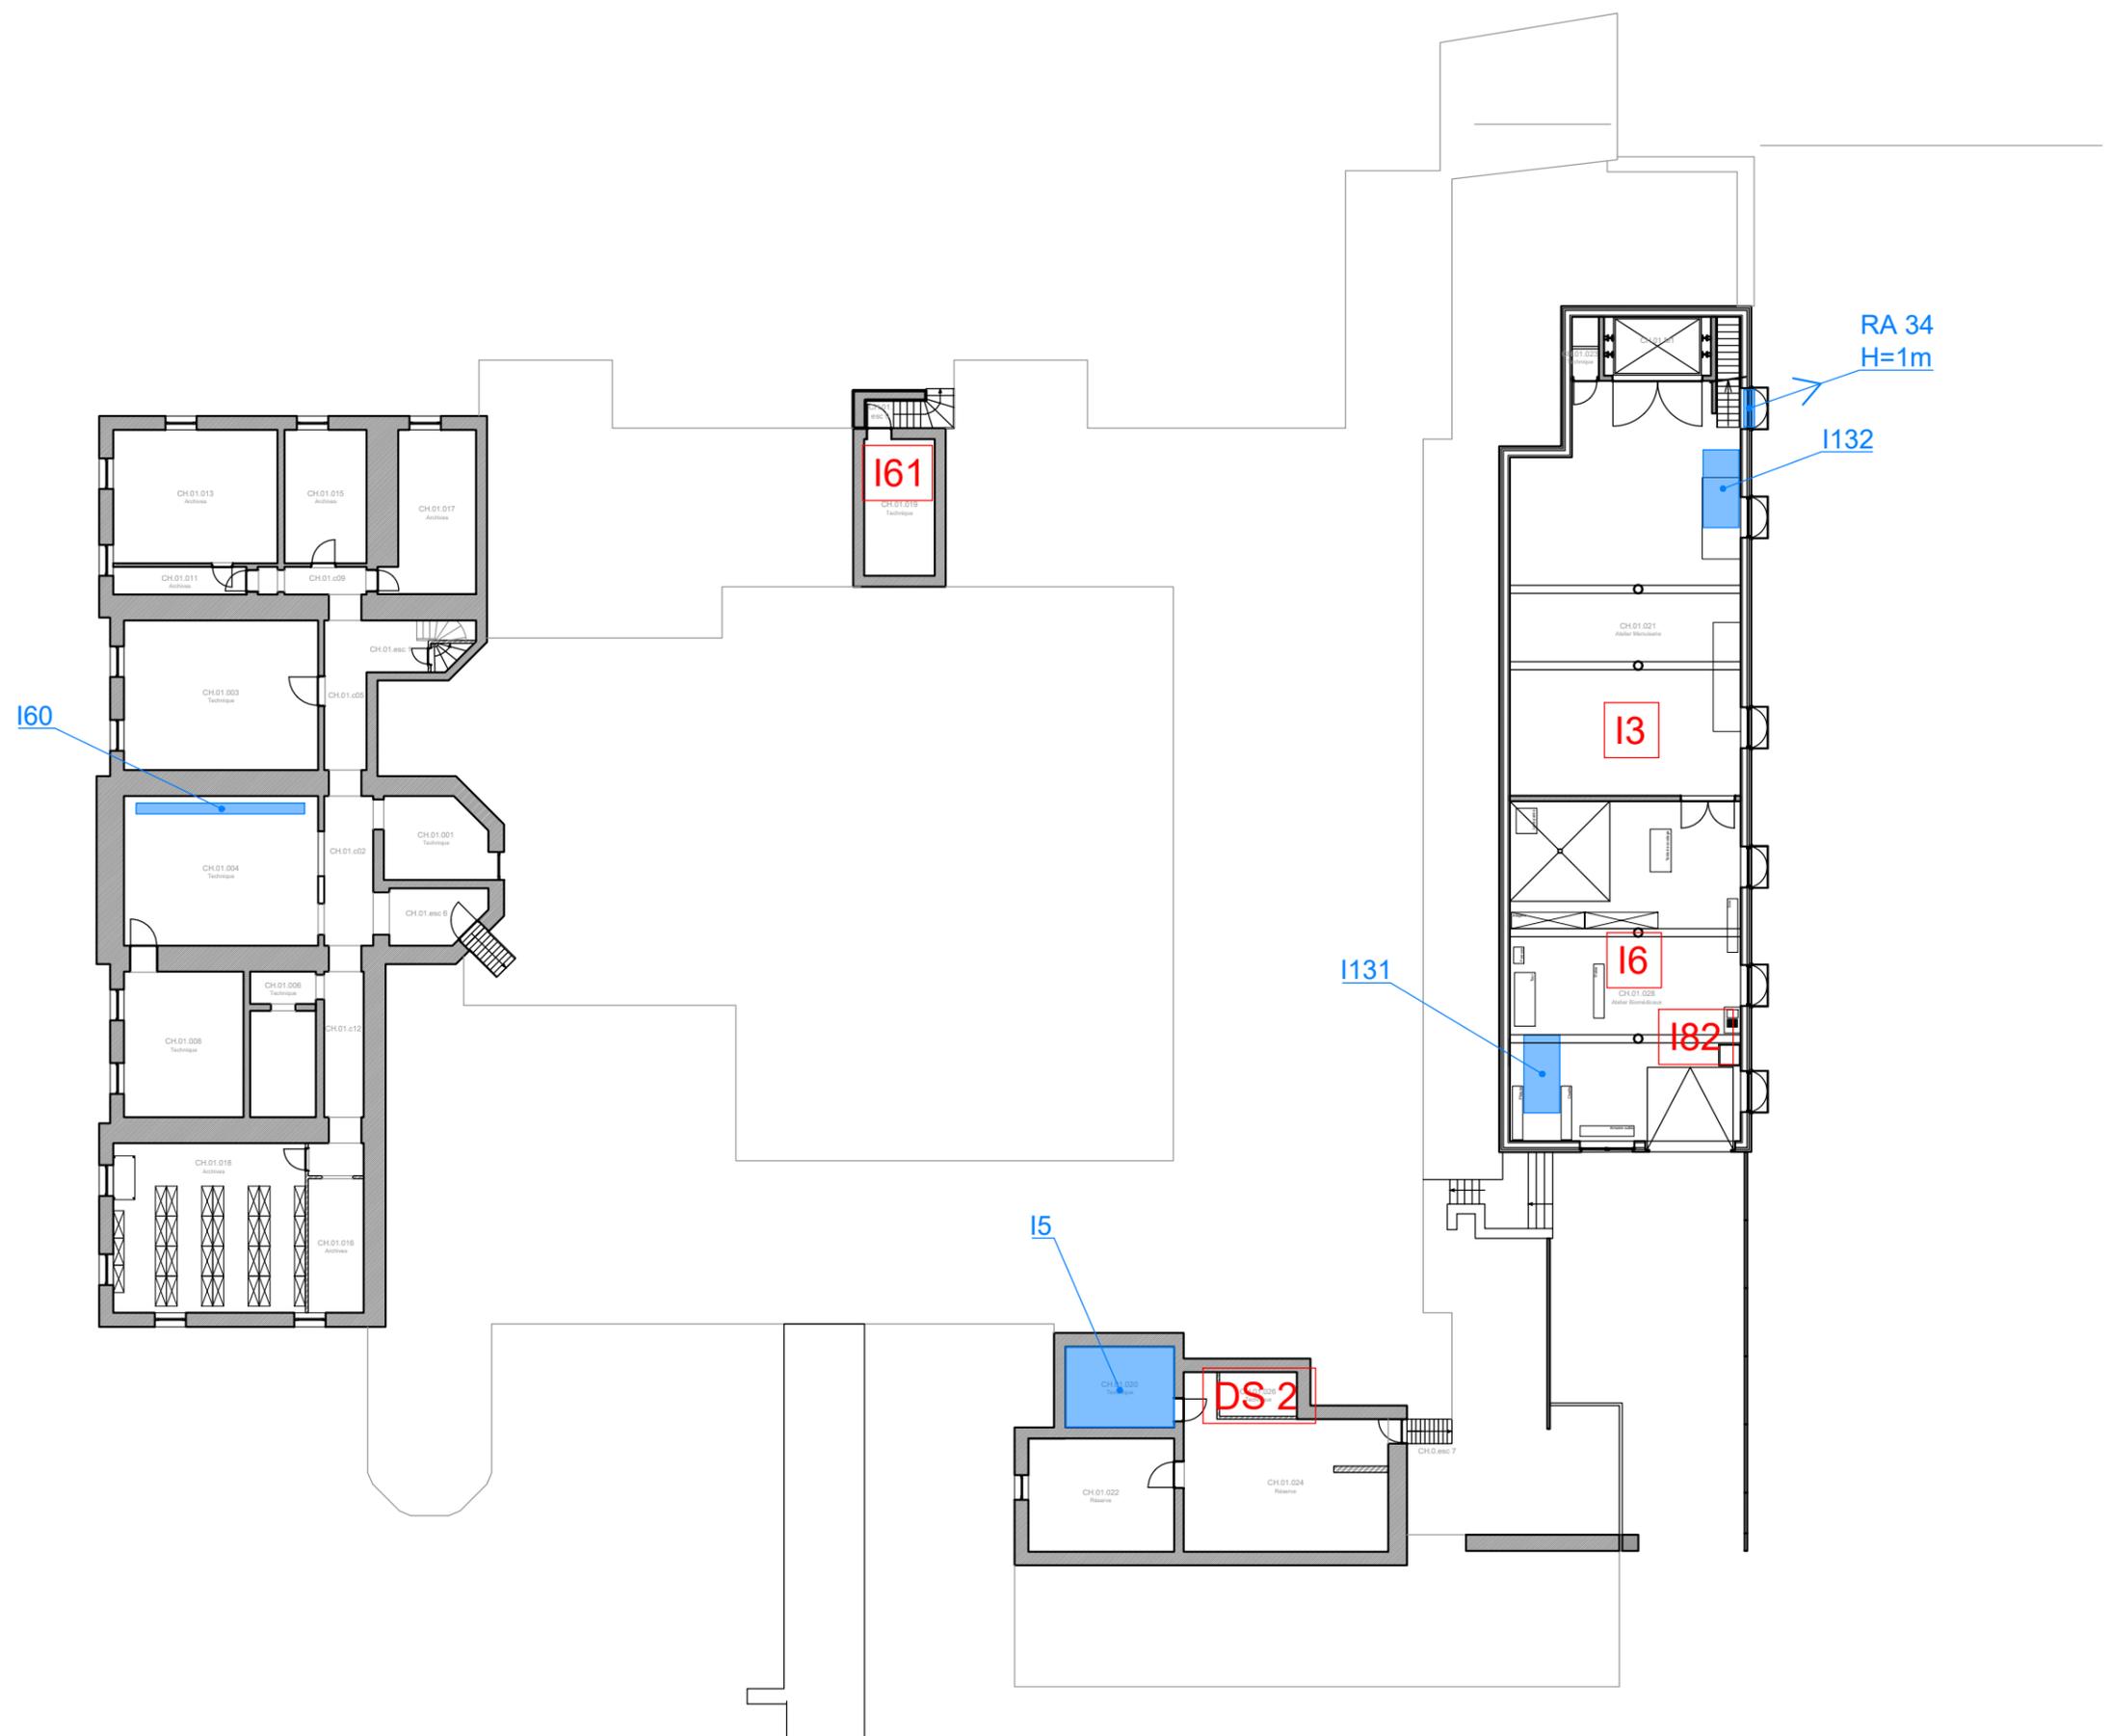

Centre Hospitalier Universitaire de Liège
 Département de l'Exploitation Technique
 Domaine Universitaire du Sart Tilman B 35
 4000 LIEGE 1
 Tél. 04/366.71.00 Fax: 04/366.71.14
 www.chuliege.be


ETAT : Avant-Projet <input type="checkbox"/> Projet <input type="checkbox"/> Exécution <input type="checkbox"/> As-built <input checked="" type="checkbox"/>	N° DOSSIER :	PROJET : Liste des Installations et Activités
	SITE : NDB	LOCALISATION : CHATEAU
	ECHELLE : 1/250	DATE : 20/07/2023
		ETAGE : -1
IND. A B C D E	DESSINE PAR :	
F G H I J K L	FICHIER : NDB_NIV-1_ARCH.dwg	

I35

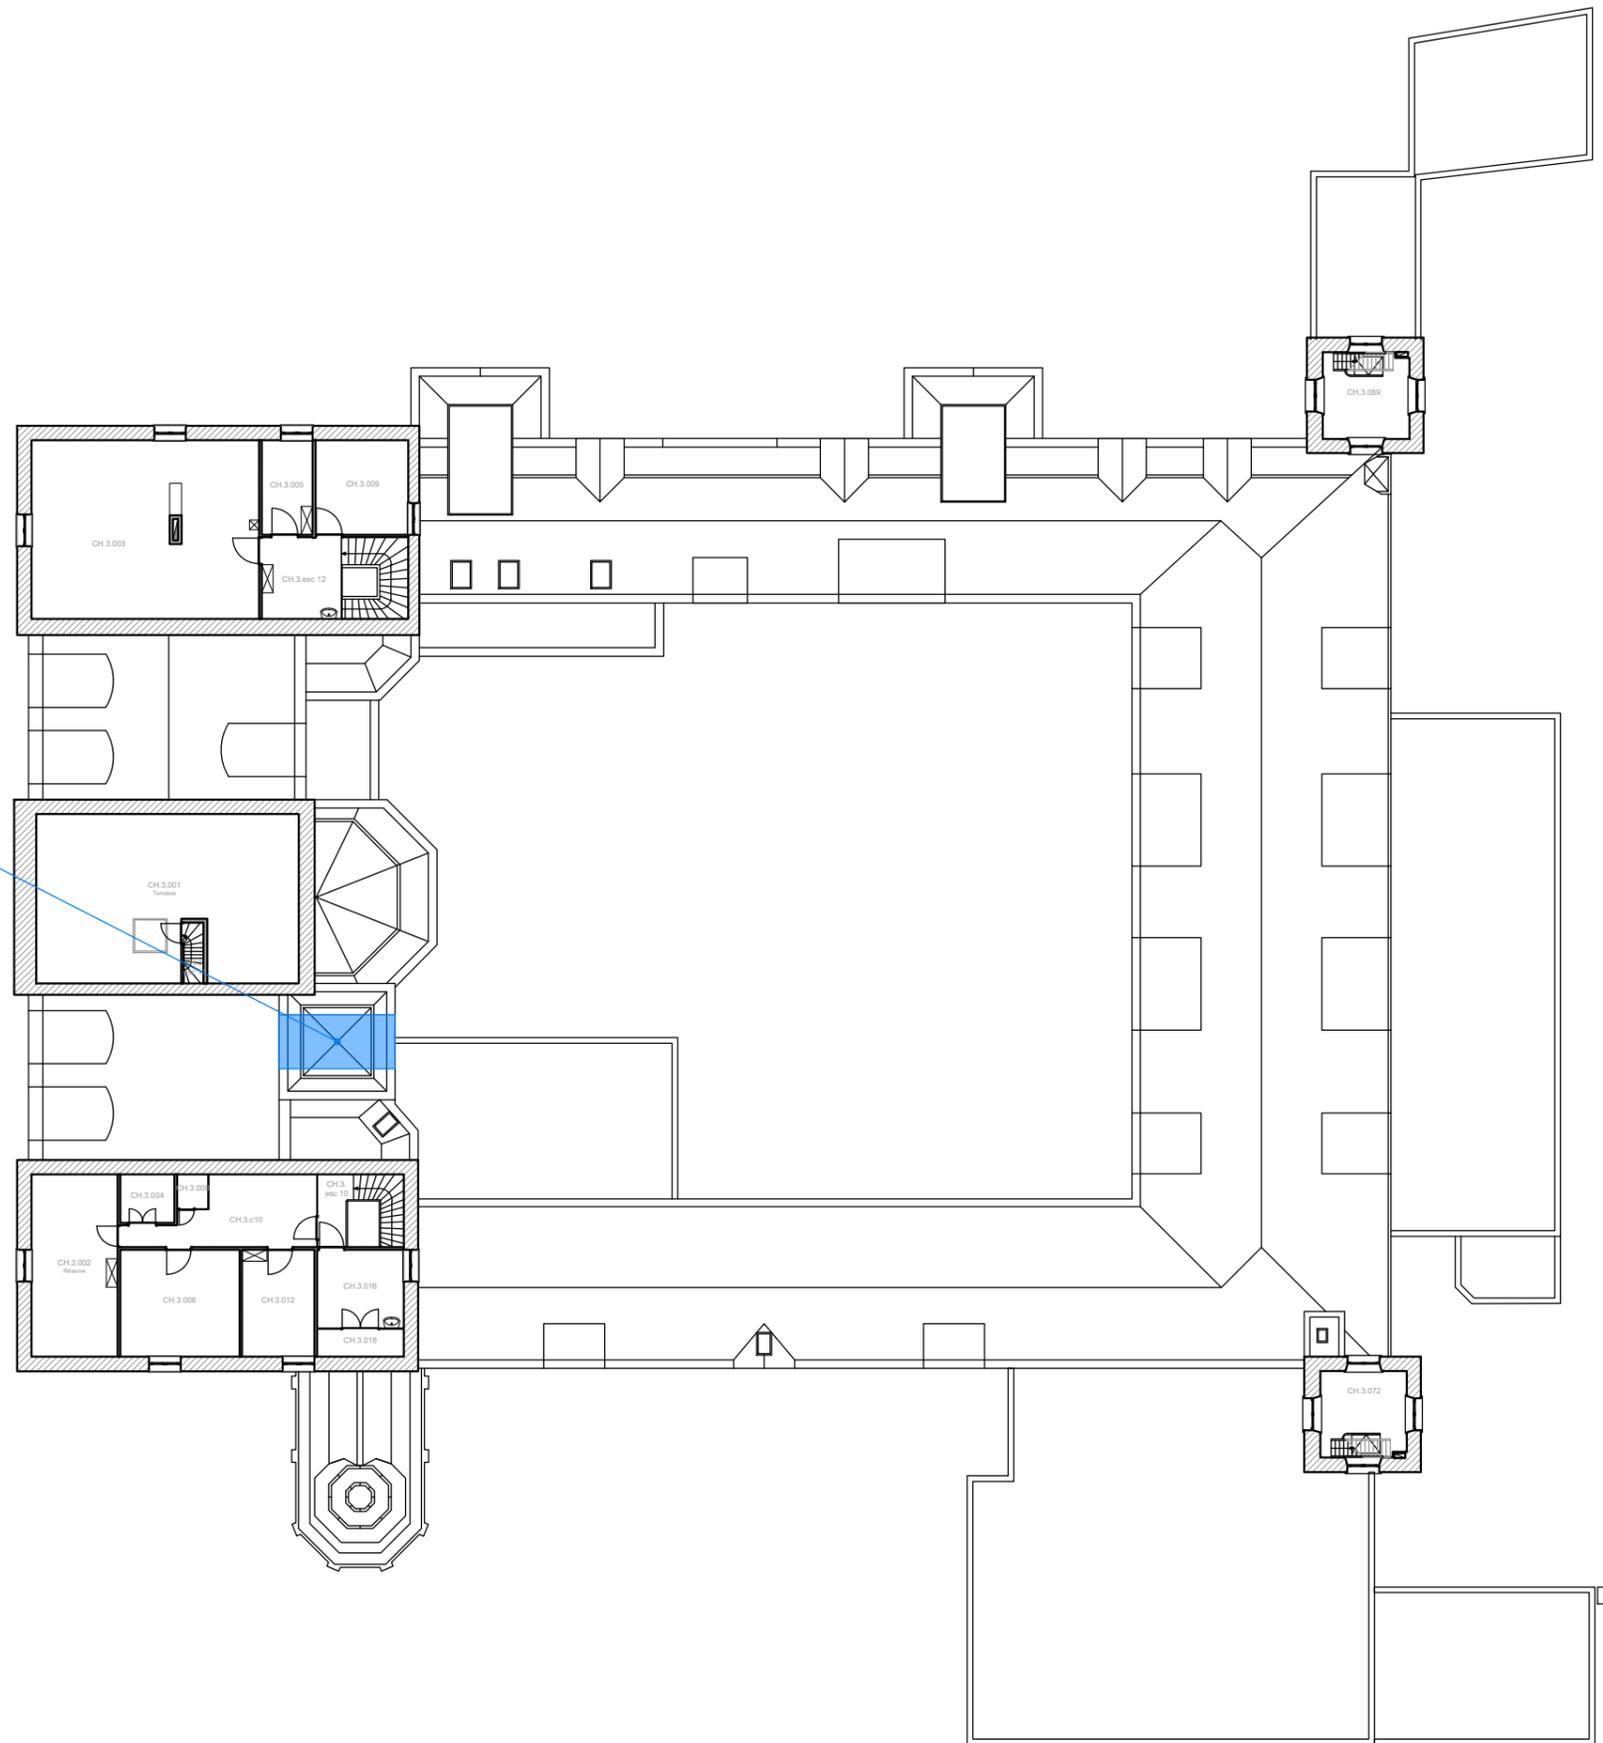

Centre Hospitalier Universitaire de Liège
Département de l'Exploitation Technique
Domaine Universitaire du Sart Tilman B 35
4000 LIEGE 1
Tél. 04/366.71.00 Fax: 04/366.71.14
www.chuliege.be


ETAT :	<input type="checkbox"/>	N° DOSSIER :	PROJET :				
Avant-Projet	<input type="checkbox"/>		Liste des Installations et Activités				
Projet	<input type="checkbox"/>	SITE : NDB	LOCALISATION : CHATEAU				
Exécution	<input type="checkbox"/>	ECHELLE : 1/250	DATE : 20/07/2023				
As-built	<input checked="" type="checkbox"/>		ETAGE : +3				
IND.	A	B	C	D	E	DESSINE PAR :	
F	G	H	I	J	K	L	FICHER : NDB_NIV+3_ARCH.dwg

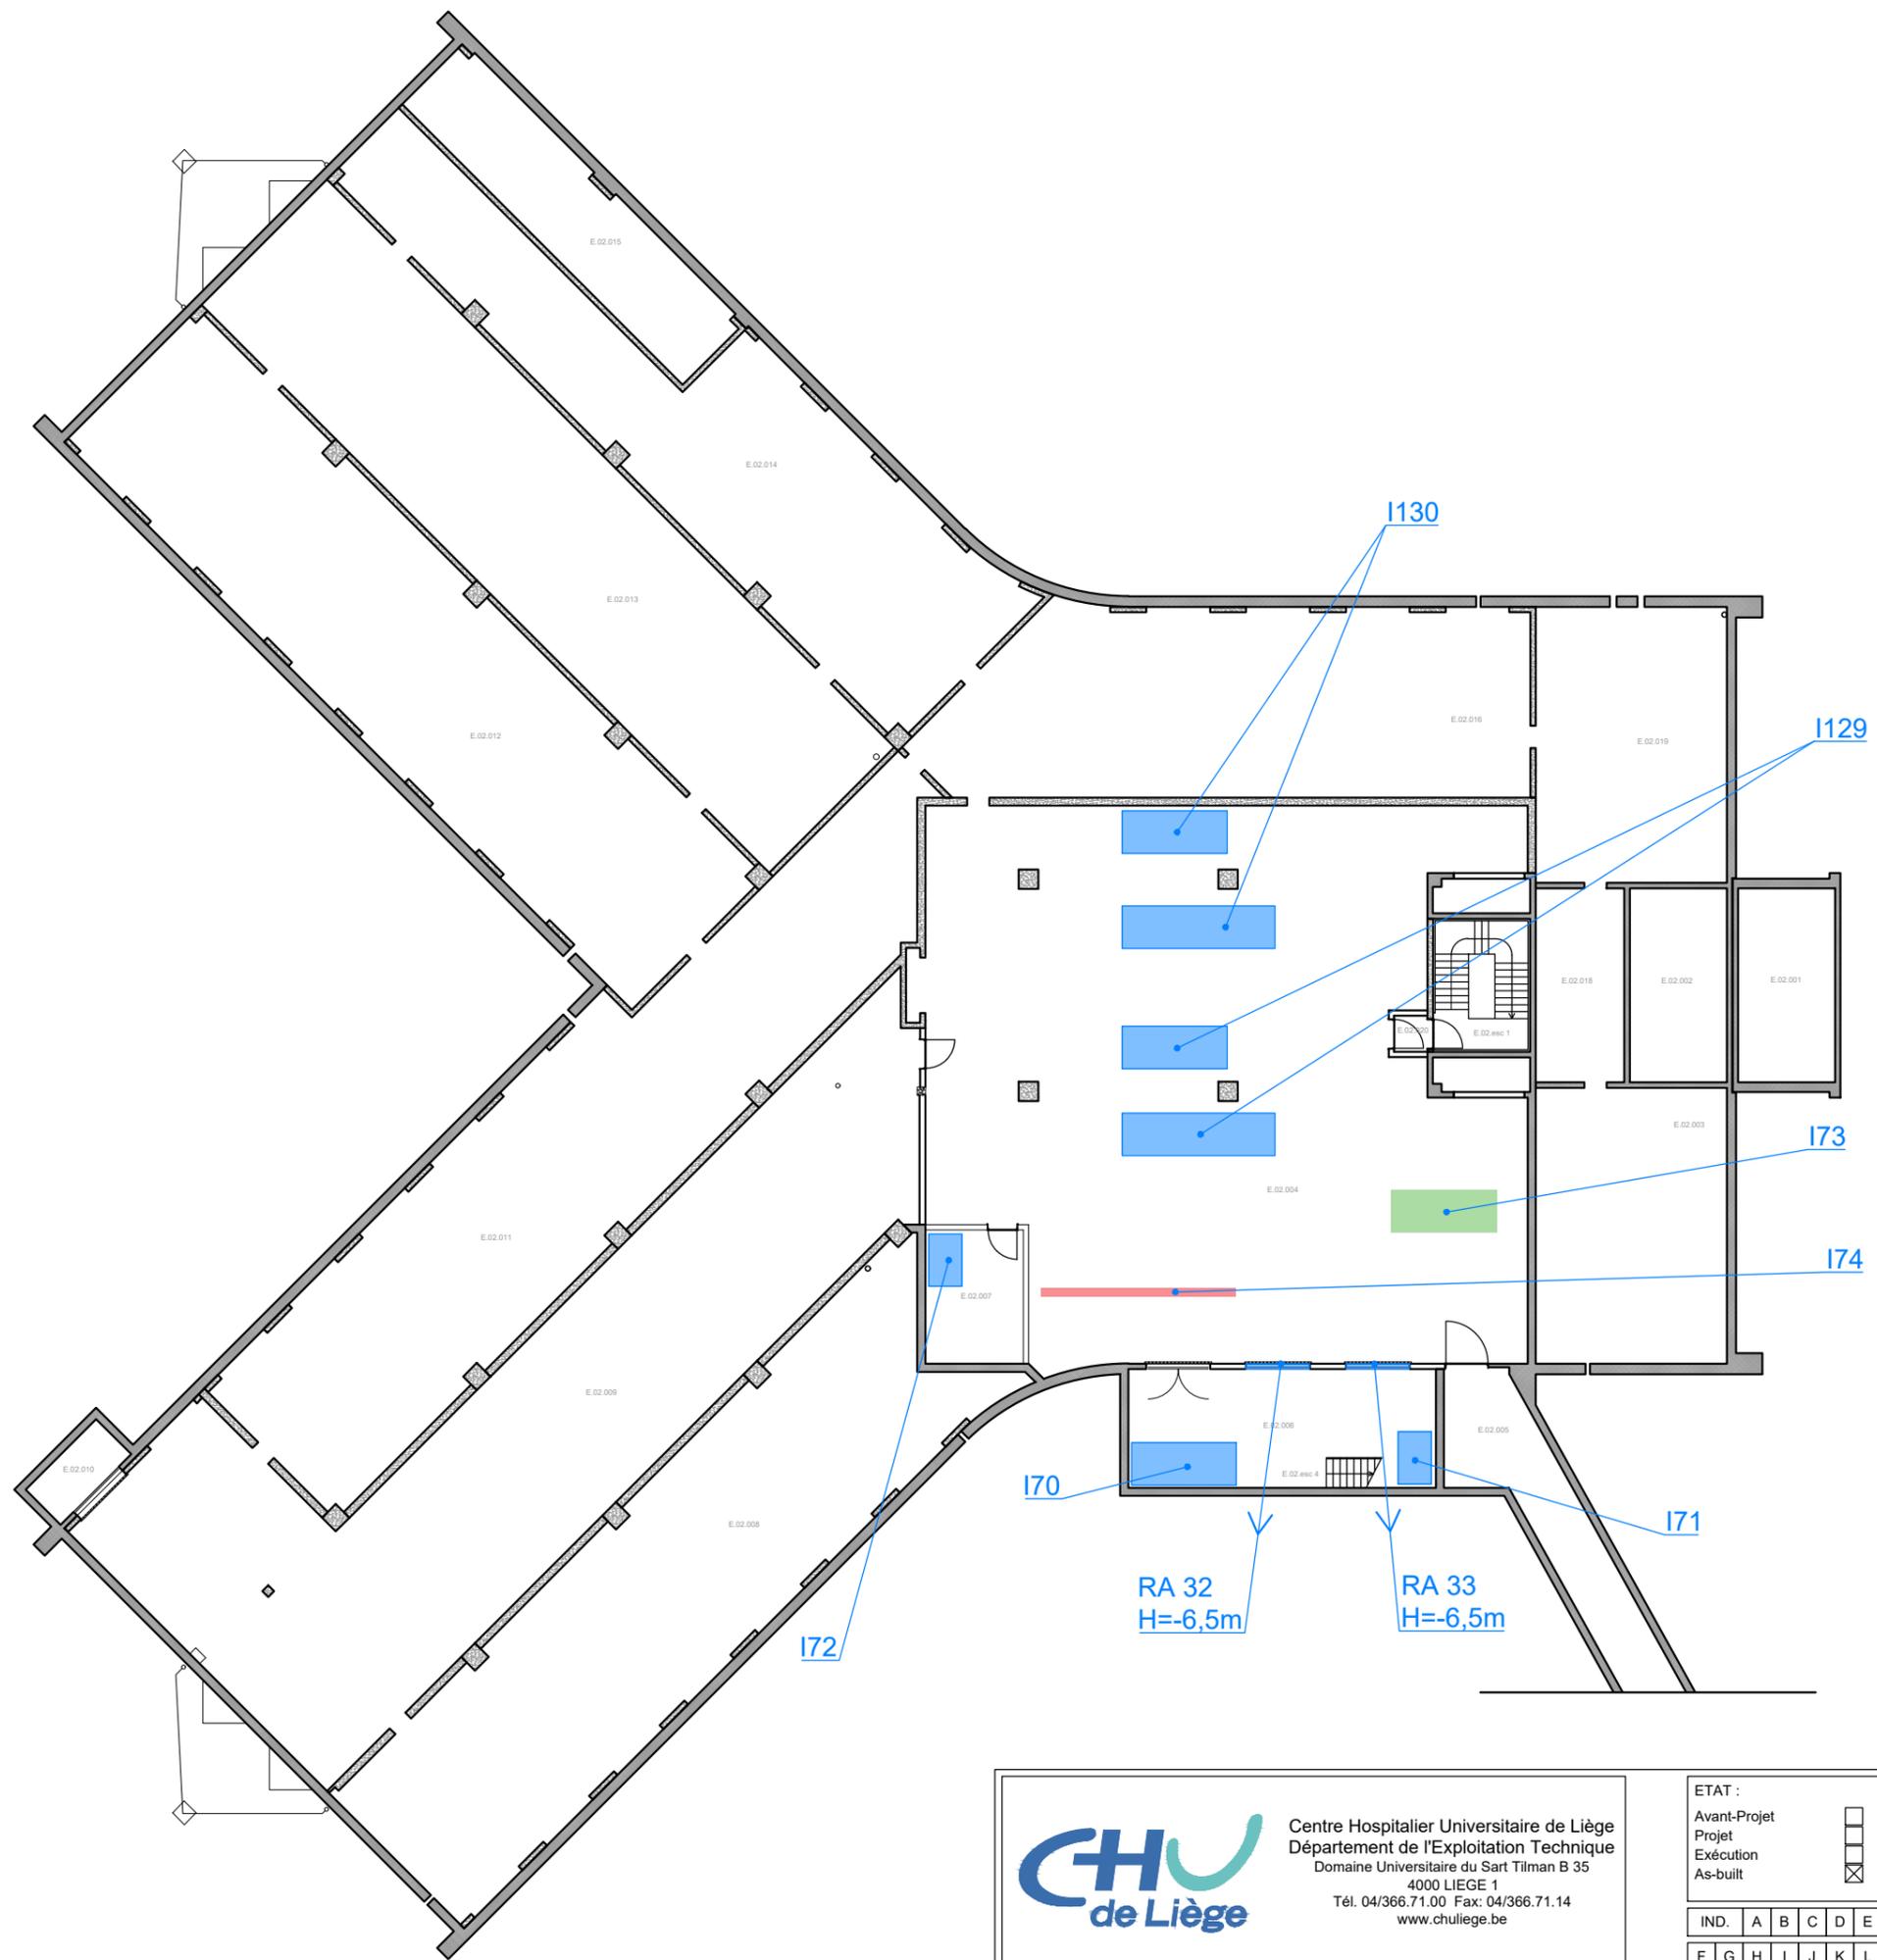


Centre Hospitalier Universitaire de Liège
 Département de l'Exploitation Technique
 Domaine Universitaire du Sart Tilman B 35
 4000 LIEGE 1
 Tél. 04/366.71.00 Fax: 04/366.71.14
 www.chuliege.be


ETAT :		N° DOSSIER :		PROJET :	
Avant-Projet		<input type="checkbox"/>		Liste des Installations et Activités	
Projet		<input type="checkbox"/>		SITE : NDB	
Exécution		<input type="checkbox"/>		LOCALISATION : AILE E	
As-built		<input checked="" type="checkbox"/>		ECHELLE : 1/250	
				DATE : 05/05/2015	
				ETAGE : -2	
DESSINE PAR :					
FICHIER : NDB_NIV-2_ARCH.dwg					

IND.	A	B	C	D	E
F	G	H	I	J	K
L					

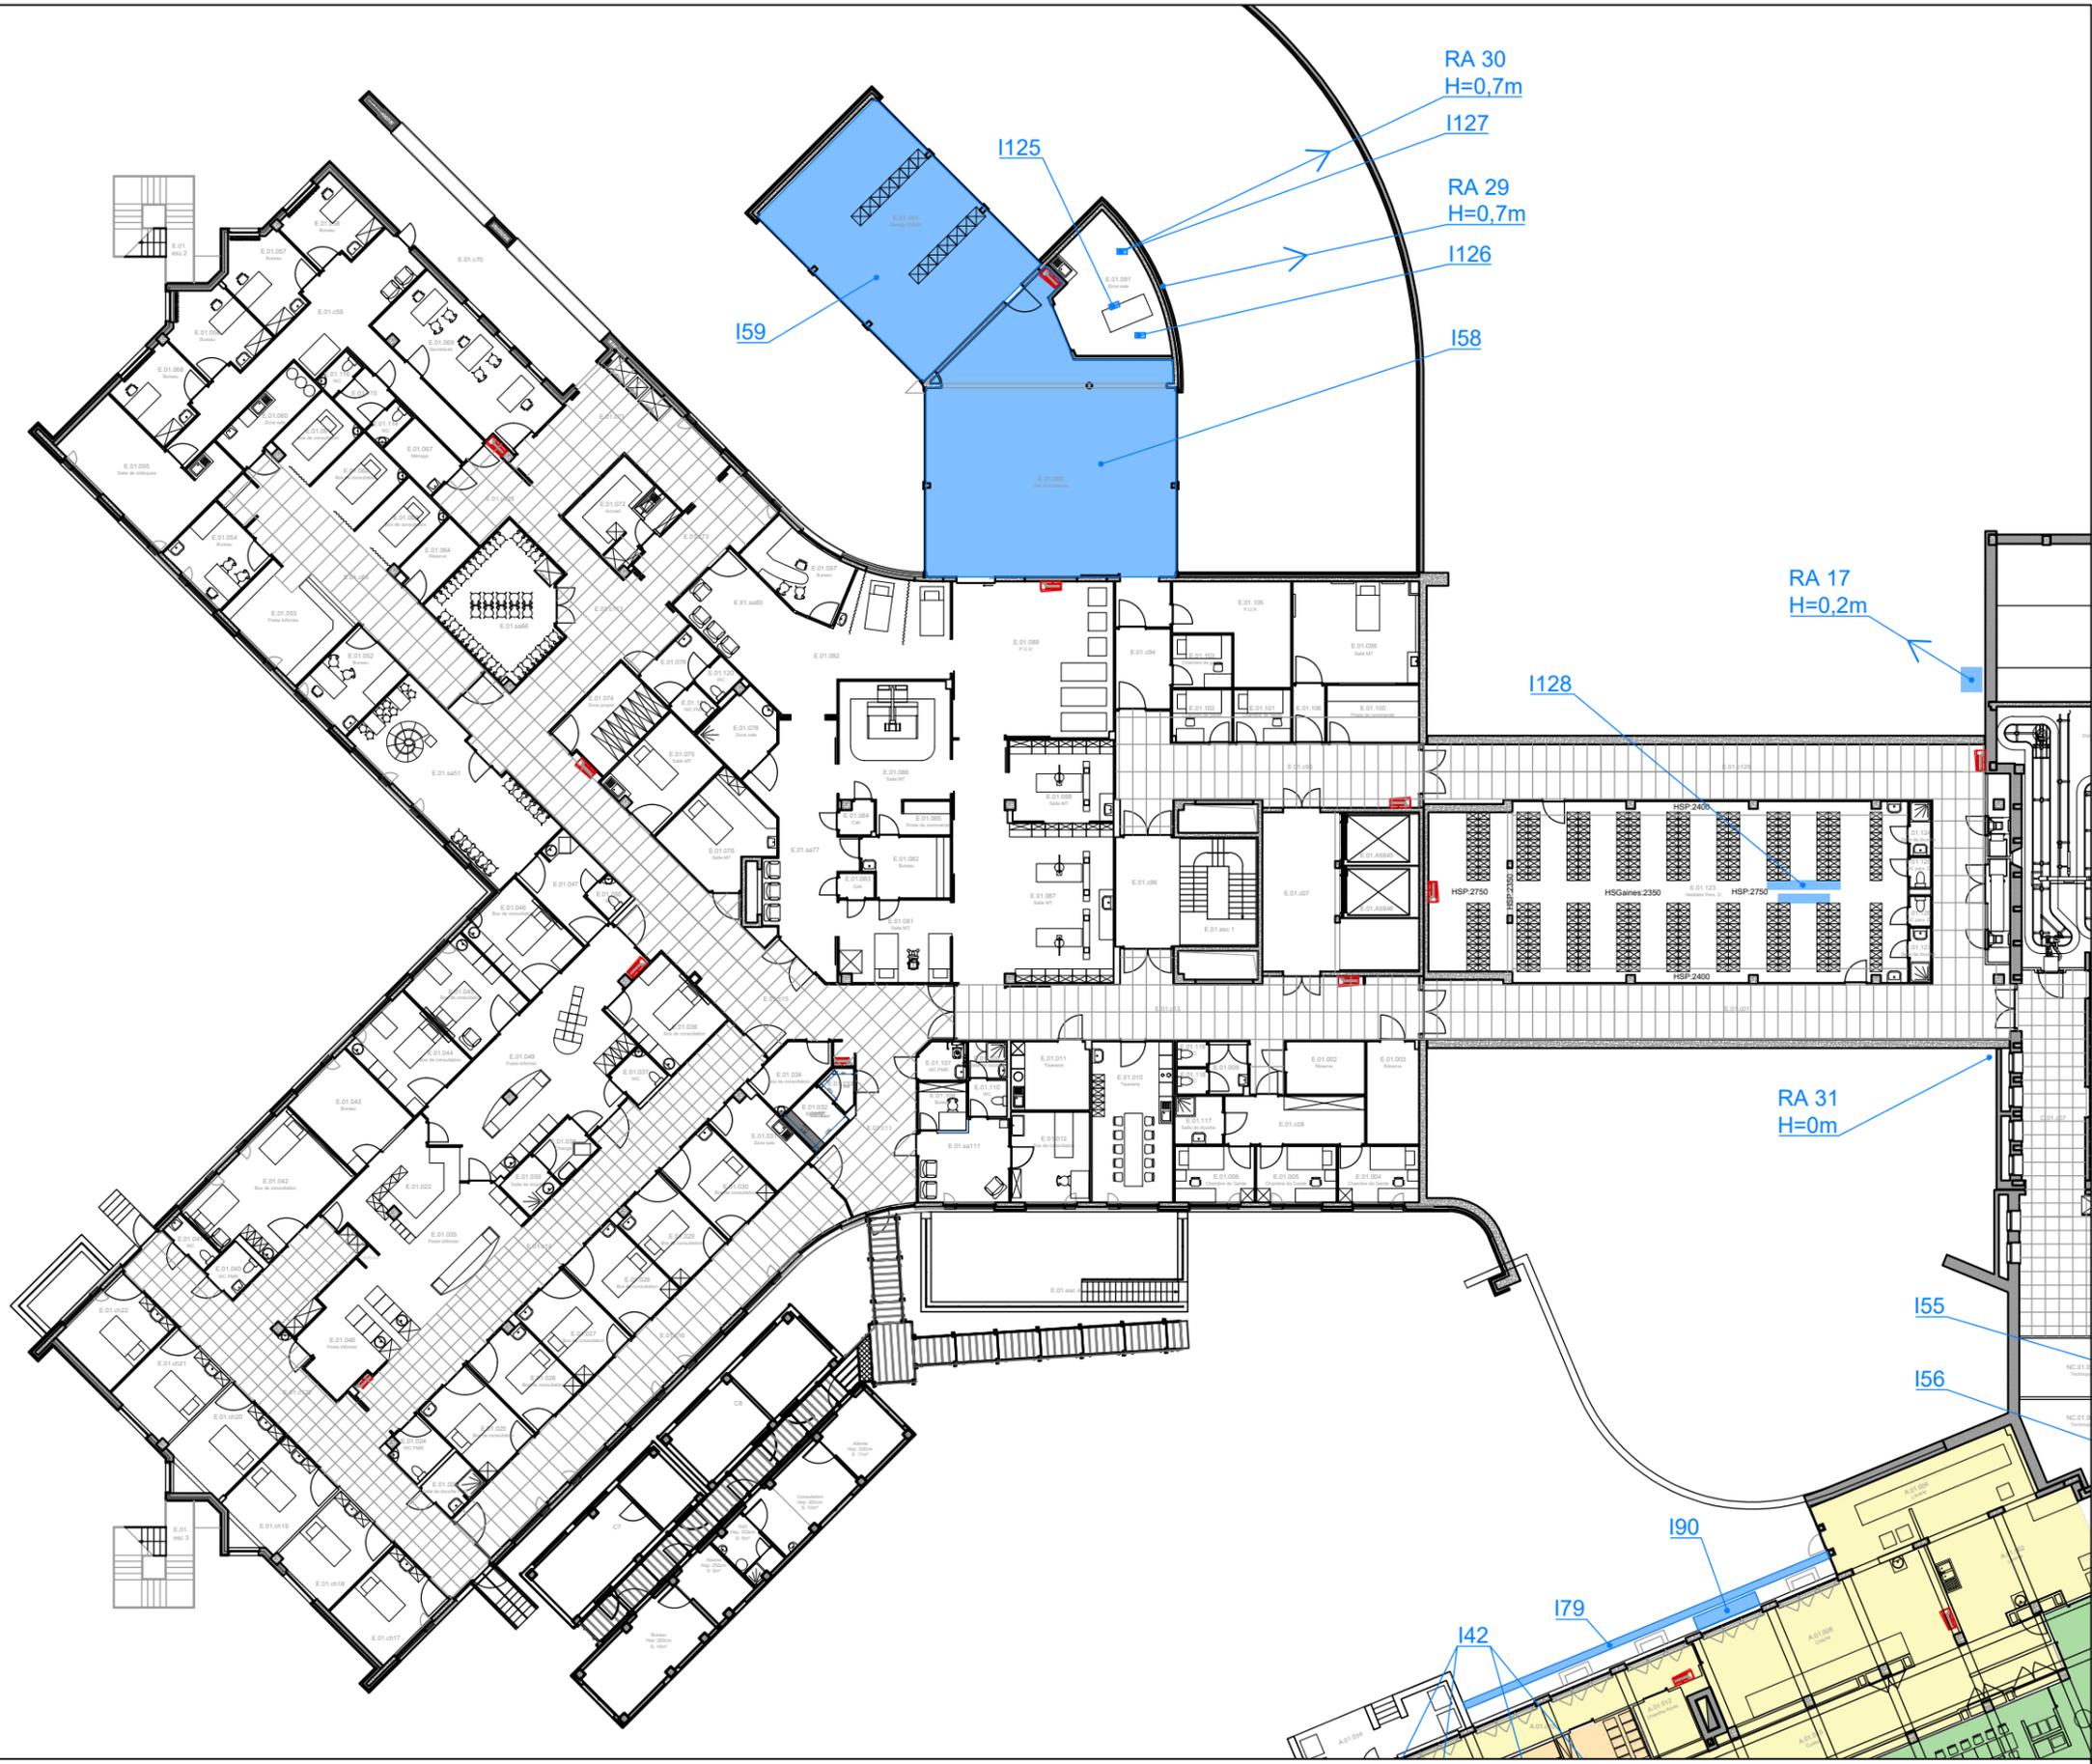

Centre Hospitalier Universitaire de Liège
 Département de l'Exploitation Technique
 Domaine Universitaire du Sart Tilman B 35
 4000 LIEGE 1
 Tél. 04/366.71.00 Fax: 04/366.71.14
 www.chuliege.be

ETAT :	N° DOSSIER :	PROJET :	
Avant-Projet <input type="checkbox"/>		Liste des Installations et Activités	
Projet <input type="checkbox"/>	SITE : NDB	LOCALISATION : Aile E	
Exécution <input type="checkbox"/>	ECHELLE : 1/300	DATE : 20/07/2023	ETAGE : -1
As-built <input checked="" type="checkbox"/>	DESSINE PAR :		
IND. A B C D E	FICHIER : NDB_NIV-1_ARCH.dwg		
F G H I J K L			

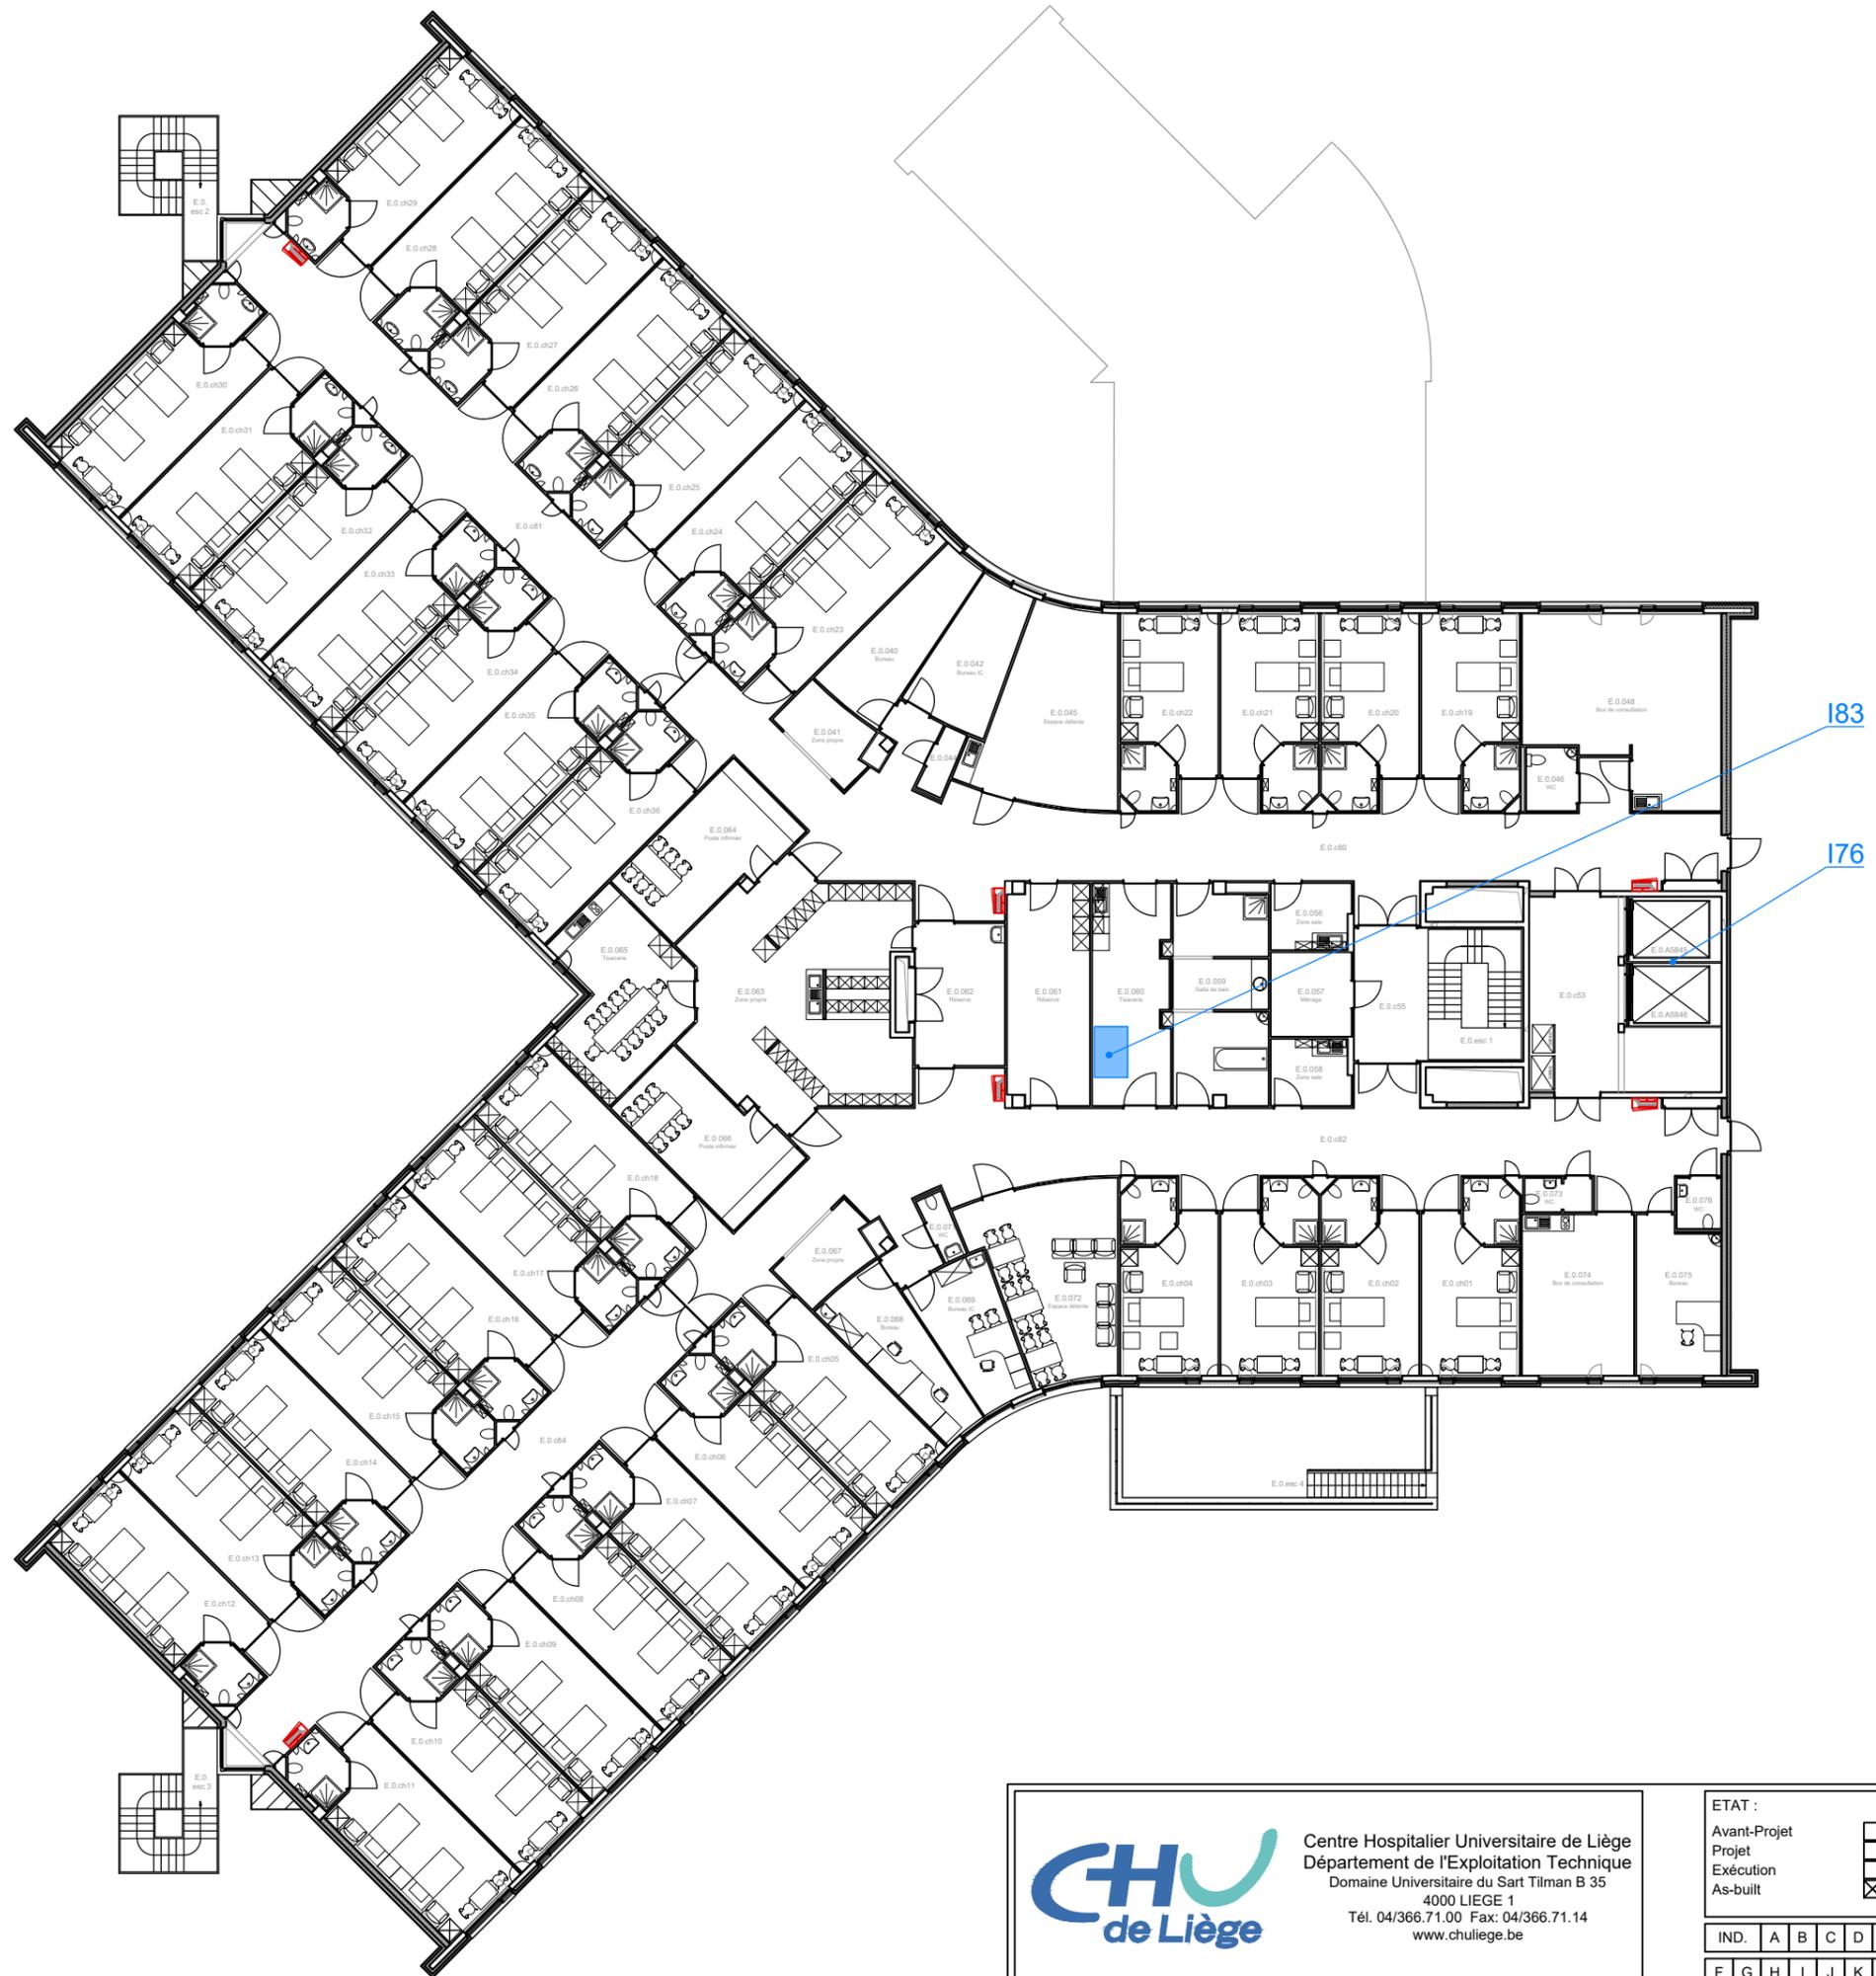


Centre Hospitalier Universitaire de Liège
 Département de l'Exploitation Technique
 Domaine Universitaire du Sart Tilman B 35
 4000 LIEGE 1
 Tél. 04/366.71.00 Fax: 04/366.71.14
 www.chuliege.be

ETAT :	<input type="checkbox"/>	N° DOSSIER :	PROJET :
Avant-Projet	<input type="checkbox"/>	SITE : NDB	LOCALISATION : AILE E
Projet	<input type="checkbox"/>	ECHELLE : 1/250	DATE : 20/07/2023
Exécution	<input type="checkbox"/>	ETAGE : 00	
As-built	<input checked="" type="checkbox"/>	DESSINE PAR :	
IND.	A B C D E	FICHIER : NDB_NIV00_ARCH.dwg	
F	G H I J K L		